

香南斎場照明LED化工事

※特記事項	 株式会社 かめお設計 KAMEO ARCHITECTURAL OFFICE	DRAWN BY CHECKED BY DATE 高知市一ツ橋町2丁目5-3番地2 PHONE 088-822-0597 FAX 088-822-0553 一級建築士事務所（高知）登録第51号 一級建築士登録第78574号 亀尾 明宏	工事名 香南斎場照明LED化工事	NO A - 00
			図面名 表紙	SCALE

特記仕様書

I 工事概要

1. 工事場所 高知県香南市赤岡町2018番地2

2. 建物概要

建物名称	構造	階数	延べ面積	消防法施行令別表第一
香南斎場組合やすらぎ苑	RC造	2 階建	2042.49 m ²	15項
		階建	m ²	
		階建	m ²	

(注) 延べ面積は建築基準法による表記

3. 工事種目

建物別及び屋外工事種目	香南斎場組合やすらぎ苑			屋外
幹線設備				○
電灯設備	○			
コンセント設備				
弱電設備				
防災設備				
非常灯設備	○			
構内交換設備				
インターホン設備				
テレビ共聴設備				
電気時計設備				
放送設備				
誘導灯設備	○			
トイレ呼出表示設備				
火災報知設備				
外灯設備	○			○
構内線路				

II 工事仕様

1. 共通仕様

図面及び特記仕様書に記載されていない事項は、国土交通省大臣官房官庁営繕部監修の公共建築工事標準仕様書（電気設備工事編）令和4年版（ただし、改修工事の場合は公共建築改修工事標準仕様書（電気設備工事編）令和4年版）及び電気設備工事標準図（令和4年版）による。

2. 特記仕様

- 1) 項目は、番号に○印のついたものを適用する。
2) 特記事項のうち選択する事項は○印のついたものを適用する。ただし、○印のない場合は※印を適用する。

項目	特記事項
① 機材 ② 工事に電力、水、その他	設備機材等指定表による。 本工事に必要な工用仮設電力、水などの費用は請負者の負担とする。 官公署への諸手続きなどの費用は請負者の負担とする。 自家用電気工作物保安管理業務委託先 ○ 四国電気保安協会 ・ 中央電気保安協会 ・ （ ） 構内に作ることが ・ できない ○ できない 次のものは原則として再生クラッシュランを使用する。 （屋外キュービクル基礎・外灯基礎・ハンドホール等の砂利地業） アスファルトは原則として再生品を使用する。 工事に伴い発生するコンクリート塊・アスファルト塊は原則として再資源化を図る事。 ※ 構外搬出 搬出先の名称（ ） 所在地（ ） 運搬距離（ ）km その他 搬出先は上記を予定している。搬出先が変更となる場合は、設計変更の対象とする。 ・ 構内指定場所に敷き均し ・ 構内指定場所に堆積 高知県土木部建築課 特記仕様書（共通編）「産業廃棄物の処理について」によること。 はり貫通部のスリーブ及び補強 スリーブ ・ 本工事 ・ 別途工事 補 強 ・ 別途工事 ・ 本工事 自動開閉装置を取付ける防火戸の切込み、補強及びドアチェック、フローアーヒンジ ・ 別途工事 ・ 本工事 天井埋込型器具の取付箇所の下地の切込み及び補強 ・ 別途工事(墨出しは本工事) ※ 本工事 軽量鉄骨壁のボックス取付用の下地の切込み及び補強 ※ 本工事 ・ 別途工事 埋込型分電盤、端子盤等の仮枠及び補強 仮 枠 ・ 本工事 ・ 別途工事 補 強 ・ 別途工事 ・ 本工事 照明器具、幹線等の吊ボルト用インサート ※ 本工事 ・ 別途工事 屋内の電気室、自家発電室などの基礎、防油堤、ビット(ふたを含む) ・ 別途工事 ・ 本工事 屋外の変電設備基礎 ・ 本工事 ・ 別途工事 動力機器（電動機など）への接続 ・ 本工事 ・ 別途工事 電話保安器用接地 ・ 本工事 ・ 別途工事 図中に記載されていない工事区分は、別紙工事区分表による。
5 建設発生土の処理	
⑥ 産業廃棄物の処理について ⑦ 他工事との取り合い	

⑧ 電線類

- ⑨ 呼び線
⑩ フラッシュプレートの材質
⑪ ｶｰﾌﾟﾚｰﾄ の用途別表示
12 接地極

13 埋設表示

- 14 再使用機器
⑮ 絶縁抵抗の測定
⑯ 補修など
⑰ 屋上・屋側の支持金物
18 結露防止
⑱ はつり・非破壊検査

20 天井仕上区分

⑳ 配線器具

㉒ LED照明器具

- ㉓ 照明器具の接地
㉔ 照明器具用位置ボックス

㉕ 一般照明器具の照度測定

- ㉖ 非常用照明器具の照度測定
27 分電盤分岐回路
㉘ テレビ共同受信設備

29 構内埋設線路

30 執務並行改修の単価の適用

⑬ 耐震施工

EMケーブルで規格等の記載のないものは、ハロゲン及び鉛を含まない材料で構成されたものとする。
耐火ケーブル(FP)及び耐熱ケーブル(HP)はシースに耐燃性ポリエチレンを用いたものとする。

長さ1 m以上の入線しない電線管には1.2mm以上のビニル被覆鉄線を挿入する。

- 樹脂製 ・ 新金属 ・ ステンレス
シール等を貼付する。

下記による。

接地の種類	記号	接地抵抗値	接 地 極
共同接地	EAED	10Ω以下	EB (14φ) x 3連－2組
A 種	EA	10Ω以下	EB (14φ) x 3連－2組
B 種	EB	150/Is Ω Is=1線地絡電流	EB (14φ) x 3連－2組
D 種	ED	100Ω以下	EB (10φ) x 1
C 種	EC	10Ω以下	EB (14φ) x 3連－2組
避雷用	EL	10Ω以下	EP x 1
高圧避雷用	ELH	10Ω以下	EB (14φ) x3 連－2組

避雷設備用及び共同接地極の表示 黄銅板製

上記以外の接地極及び地中配線の表示 100φ x 300のコンクリート杭に方向種別を彫り込んだものとする。ただし、舗装された場所は鉄製ピンとする。

取外し再使用機器は、清掃及び絶縁抵抗測定のうえ取付を行う。

工事着手前に既存の電気設備の絶縁抵抗を測定し、測定表を監督職員に提出する。

工事の施工に伴い、既成部分を汚染又は損傷した場合は、既成にならい補修する。

ステンレス製とする。（装柱金物は除く）

内側断熱施工される構造体のコンクリートに埋込むボックス等には、断熱材等を取り付ける。
既存のコンクリート床・壁等の配管貫通部の穴あけは原則としてダイヤモンドカッターによる。はつり、穴開け及びあと施工アンカー等の施工にあたり、埋設物の事前調査を行う。施工場所を鉄筋探査器により探査し、鉄筋・配管類の位置に墨出しを行い、施工前に工事監理業務受注者もしくは県建築担当による確認後、施工すること。なお、鉄筋・配管類を切断する恐れがある場合は、事前に監督職員と協議すること。コア抜き施工後は鉄筋切断の有無を工事監理業務受注者もしくは県の担当の立会により確認すること。

（室名）はスラブ天井を示し、その他は二重天井とする。

タンブラスイッチは大型連用形とする。

壁付コンセントは原則として大型連用形とし、連用形以外はプラグ付とする。

单相200 V、発電機回路等のコンセントは、プレートに電圧・電源等の表示を行う。

グリーン購入法（国等による環境物品等の調達の推進等に関する法律）の判断基準適合品とする。

ケーブルの一心を接地線として使用する場合は、緑色の心線とする。

ケーブル配線の位置ボックスは原則としてアウトレットボックスとする。

ケーブル配線で照明器具が送り端子付のもの（定格電流15A以上）及び配線が末端となるものは位置ボックスを設けなくてよい。

照明器具の改修前と改修後に照度を測定する事とし、測定表を監督職員に提出する。

測定箇所については監督職員と協議を行う事。

設置した各部屋2箇所以上

分岐用配線用遮断機はJIS協約形2 P 5 0 A F の1 Pサイズとする。

分岐器、分配器、直列ユニットはB S ・ C S 共用形(B L 品)とする。 ・ 双方向型
電界強度の測定 ・ 要 ・ 不要
埋設深さ 特記なきはG L－ 600 以上とする。

地中管路には、管下5cm、管上10cm程度保護砂を入れる。

地中配線には電圧、線路長に関係なく標識シート（ダブル）を管頂と地表面の中間に設ける。

本工事は執務並行改修として積算に用いる単価の補正を行っている。

設備機器の固定は、次に示す事項を除き、すべて「建築設備耐震設計・施工指針 2 0 1 4 年版」（独立行政法人建築研究所監修）による。

なお、施工に先立ち、耐震強度計算書を監督職員に提出し、承諾を受けるものとする。

- 1) 設計用水平地震力
機器の重量 [N] に、設計用標準水平震度を乗じたものとする。なお、特記なき場合、設計用標準水平震度は、次による。

【設計用標準水平震度】		・ 特定の施設		○ 一般の施設	
設置場所	機器種別	重要機器	重要機器	重要機器	一般機器
上 層 階 塔屋及び屋上	機 器	2. 0	1. 5	1. 5	1. 0
	防振支持の機器	2. 0	2. 0	2. 0	1. 5
	水槽類（※1）	2. 0	1. 5	1. 5	1. 0
中 間 階	機 器	1. 5	1. 0	1. 0	0. 6
	防振支持の機器	1. 5	1. 5	1. 5	1. 0
	水槽類（※1）	1. 5	1. 0	1. 0	0. 6
地下及び1階	機 器	1. 0	0. 6	0. 6	0. 4
	防振支持の機器	1. 0	1. 0	1. 0	0. 6
	水槽類（※1）	1. 5	1. 0	1. 0	0. 6

ただし重要機器のアンカー計算における設計用標準水平震度は全階2. 0とする。

【備考】（※1）水槽類には燃料小出タンクを含む。

注：上層階の定義は次による。

2～6階建の場合は最上階、7～9階建の場合は上層2階、1 0～1 2 階建の場合は上層3階

1 3 階建以上の場合は上層4階

重要機器（ ・ 自立配電盤 ・ 発電装置（防災用） ・ 直流電源装置 ）
（ ・ 交流無停電電源装置 ・ 交換装置 ・ 自動火災報知受信機 ）
（ ・ 中央監視制御装置 ・ ）

2) 設計用鉛直地震力

設計用水平地震力の2分の1とし、水平地震力と同時に働くものとする。

32 コンクリート工事／骨材

33 ハンドホール

㉔ 工事・完成写真

㉕ 工事完成図

㉖ 石綿含有建材の調査

本工事において、細骨材に海砂を配合した生コンクリートを使用する場合、高知県内産海砂を配合したものを優先的に使用するものとする。

ハンドホールは現場打ち、ブロックのどちらでもよい。

写真の撮り方は、「国土交通省大臣官房官庁営繕部監修 営繕工事写真撮影要領（平成28年版による 工事写真撮影ガイドブック 電気設備工事編 平成30年版）」による。

下記のことを監督職員に提出する。

区 分	提 出 形 式	備 考
工事写真	A 4 版カラー印刷 画像データ(JPEG形式) ※上記両方を提出	A 4 版カラー印刷には、写真内容説明を記入。
完成写真	A 4 版カラー印刷 画像データ(JPEG形式) ※上記両方を提出	A 4 版カラー印刷には、写真内容説明を記入。 外観1枚を含む内外6枚程度。 完成検査時に提出。

共通仕様書に従った完成図及び保守に関する指導案内書を監督職員に提出する。

A 4 版 黒表紙金文字製本 1 部 ※要 ・ 不要
A 3 版 2 つ折り製本 1 部 ※要 ・ 不要
C A D データ C D－R ※要 ・ 不要

工事着手に先立ち、あらかじめ関係法令に基づき、石綿含有建材の事前調査を行う。

事前調査は書面調査、現地調査にて行う事とし、調査の結果により分析による石綿含有調査を行うか監督職員と協議を行う。

石綿含有建材の設計時調査（情報提供） ・ 有 ○ 無

壁付、壁掛形の機器等の取付高さは、図面の記載のない場合は原則として下表による。

ただし、監督職員の指示により変更することがある。（住宅は別途協議）

名 称	測 点	取 付 高 (mm)	名 称	測 点	取 付 高 (mm)
ラケット（一般）	床上～中心	2,100	避雷接地用端子箱	地上、床上～中心	800
〃（踊場）	〃	2,500	接地極埋設標	地上～中心	600
〃（鏡上）	鏡上端～中心	150	室内端子盤（廊下、室内）	床上～下端	300
難口誘導灯	床上～下端	1,500以上	接地用端子箱	床上～下端	500
下通路誘導灯	床上～上端	1,000以下	時計計、スピーカ	床上～中心（天井高）x0.9	
スイッチ（一般）、アッテネータ	床上～中心	1,300	呼出ボタン（身体障害者用）	〃	900
ﾏｯﾁ、ｲﾝﾀｰﾎﾝ子機（身体障害者用）	〃	1,100	復帰ボタン（ 〃 ）	〃	1,800
ｾｯﾄ、電話用ｱｳﾄﾚｯﾄ、直列ｴﾈｯﾄ（一般）	〃	300	廊下表示灯（ 〃 ）	〃	2,000
〃（和室）	〃	150	テレビ機器収容箱	〃	1,800
〃（台上）	台上～中心	150	火報受信機（複合盤）	床上～操作部	800～1,500
ｾｯﾄ（ガス漏れ検知器（LPガス））	床上～中心	200	火報総合盤	床上～中心	800～1,500
電盤、制御盤、親時計	〃	1,500	コンセント（車庫）	床上～中心	800
		（上端1,900以下）	ガス漏れ検知器（L Pガス）	床上～警報器上端	300
閉器箱、中間端子盤（EPS、電気室）	〃	1,500	（都市ガス）	天井面～中心	（天井面）-200
ﾝﾀｰﾎﾝ、副受信機			引込開閉器箱（低圧）	床上～上端	2,000

備考 （天井高）x0.9は天井高が、2,500～3,000mmの場合に適用する。

㉘ 室内空気汚染 (揮発性有機化合物)対策	
対象建築材料等	使用制限
① 合板、木質系フローリング 構造用パネル、集成材 単板積層材,M D F パーティクルボード,ユリア樹脂板 壁紙、紙衝材,断熱材 保温材,仕上げ塗材	F☆☆☆☆又は同等の大臣認定品とする。
② 塗料	ホルムアルデヒド,アセトアルデヒド,スチレン,トルエン,キシレン,エテルベンゲンを含有していない水性系のもとする。
③ 木材保存剤 (防腐処理、防蟻処理等)	クロルピリホリス,ダイアジノン,フェノブカルブを含有しない、非有機リン系の薬剤とし 加圧式防腐・防蟻処理は工場で行い、十分乾燥した後に現場搬入する。
④ 内装用接着剤,木工用接着剤 配管用接着剤,接合剤	1)ホルムアルデヒド,アセトアルデヒド,スチレン,トルエン,キシレン,エチルベンゼンを含有していないものとする。 2)フタル酸ジ-n-ブチル,フタル酸ジ-2-ヘエチルヘキシルを含有しない難揮発性の可塑剤を使用しているものとする。
⑤ 家具、書架、実験台、什器 洗面化粧台、流し台	(①②③④)の建築材料を使用する場合はF☆☆☆☆を基本とし、該当する材料がない場合はF☆☆☆☆又は同等品を使用する。)
室内に関わる材料（上記①～④及び建具,シール材,その他でその接着剤や塗料の溶剤まで含む）については、ホルムアルデヒド,アセトアルデヒド,スチレン,トルエン,キシレン,エチルベンゼン,フタル酸ジ-n-ブチル,フタル酸ジ-2-ヘエチルヘキシル,クロルピリホリス,ダイアジノン,フェノブカルブの有無または成分について一覧表に記入し、その資料を添付して提出するものとする。	

工 事 名	R060701
香南斎場照明LED化工事	
	E-01

機 材 名	指 定 品	機 材 名	指 定 品	機 材 名	メーカー名	機 材 名	メーカー名	機 材 名	メーカー名				
電線管類・同付属品	J I Sマーク表示品			LED照明器具	岩 崎 電 気 (株) (株) 遠藤照明 コイズミ照明株式会社 東芝ライテック (株) パナソニック (株) 三菱電機照明 (株) (株) YAMAGITA 山田照明 (株)	蓄電池 ﾊﾞﾝﾄ形据置鉛蓄電池 制御弁式据置鉛蓄電池 据置ﾆｯｶﾙ・ｶﾄﾞﾐｱﾑｱﾙｶﾘ蓄電池	エナジーウィズ株式会社 (株) GSユアサ 古河電池 (株)						
電 線 類 等	国土交通省大臣官房官庁 営繕部監修の公共工事標準 仕様書（電気設備工事編） J I Sマーク表示品			照明制御装置	東芝ライテック (株) パナソニック (株) 三菱電機照明 (株)	監視カメラ装置	㈱JVCケンウッド・公共産業システム T O A (株) ﾊﾟﾅﾅﾐｯｸｺﾛﾈｯﾄ (株)						
耐火・耐熱ケーブル	耐火・耐熱電線認定機関 の認定または評価された 旨の表示をしたもの			可変速電動機用インバーター装置	(株) 日立産機システム 富士電機 (株) 三 菱 電 機 (株) (株) 安川電機	盤類(公共建築工事標準仕様) 分電盤・制御盤 ｷｬｰﾍﾞﾙ式配電盤	(株) イトウテック 共 栄 電 機 工 業 (株) 光 電 設 (株)						
配線器具類	J I Sマーク表示品			高圧交流遮断機（真空）	東芝ｲﾝﾌﾗｽﾃﾑｽﾞ* (株) 日 新 電 機 (株) (株) 日立産機システム 富士電機 (株) 富士電機機器制御 (株) 三 菱 電 機 (株) (株) 明 電 舎	太陽光発電装置	山洋電気 (株) (株) GSユアサ 東芝ｲﾝﾌﾗｽﾃﾑｽﾞ* (株) パナソニック (株)						
配線用遮断機 JIS C 8201-2-1 に適合するもの 漏電遮断機 JIS C 8201-2-2 に適合するもの	J I Sマーク表示品			高圧限流ヒューズ	(株)宇都宮電機製作所 エナジーサポート (株) 東芝ｲﾝﾌﾗｽﾃﾑｽﾞ* (株) (株)日立産機システム 富士電機機器制御 (株) 三菱電機 (株)	交流無停電電源装置（UPS）	エナジーウィズ株式会社 山洋電気 (株) (株) GSユアサ 東芝ｲﾝﾌﾗｽﾃﾑｽﾞ* (株) 富士電機 (株) 古河電池 (株) 三菱電機 (株) (株) 明電舎						
電磁接触器 JIS C 8201-1,JIS C 8201-4-1 に 適合するもの	J I Sマーク表示品			高圧負荷開閉器	エナジーサポート (株) 大垣電機 (株) (株)新愛知電機製作所 (株) 戸上電機製作所 日本高圧電気 (株) (株) 日立産機システム 富士電機機器制御 (株) 三 菱 電 機 (株)								
低圧進相コンデンサ JIS C 4901 に適合するもの	J I Sマーク表示品			高圧進相コンデンサ	(株) 指月電機製作所 東芝ｲﾝﾌﾗｽﾃﾑｽﾞ* (株) ニ チ コ ン (株) 日 新 電 機 (株) 三 菱 電 機 (株) 利 昌 工 業 (株) ※ 1								
指示電気計器 JISC1102（指示電気計器）	J I Sマーク表示品			高圧用変圧器	愛知電機 (株) 四 変 テ ッ ク (株) (株) ﾀﾞｲ ﾍ ﾝ タカオカ化成工業 (株)※ 2 (株) 東 光 高 岳 東芝ｲﾝﾌﾗｽﾃﾑｽﾞ* (株) 日 新 電 機 (株) (株)日立産機システム 富士電機 (株) 三 菱 電 機 (株) (株)明 電 舎 利 昌 工 業 (株) ※ 2								
非常用照明器具	(社) 日本照明器具工業会 の J I L適合マークが貼付 されたもの												
誘導灯器具	誘導灯認定委員会の認定 証票が貼付されたもの												
自家発電装置 付属する配電盤をふくむ	日本内燃力発電設備協会 の認定証票が貼付された もの												
防災電源用直流電源装置	蓄電池設備認定委員会の 認定証票が貼付されたもの												
自動閉鎖装置	連動機構・装置等自主評定 委員会の自主評定マークが 貼付されたもの												
非常放送装置の蓄電池	J E A 蓄電池設備認定委員 会の認定証票が貼付された もの												
非常警報装置（非常ベル）	日本消防検定協会の認定 証票が貼付されたもの												
自動火災報知装置	日本消防検定協会の検定 合格証票が貼付されたもの												
構内交換装置	(財) 電気通信端末機器 審査協会の認定品												

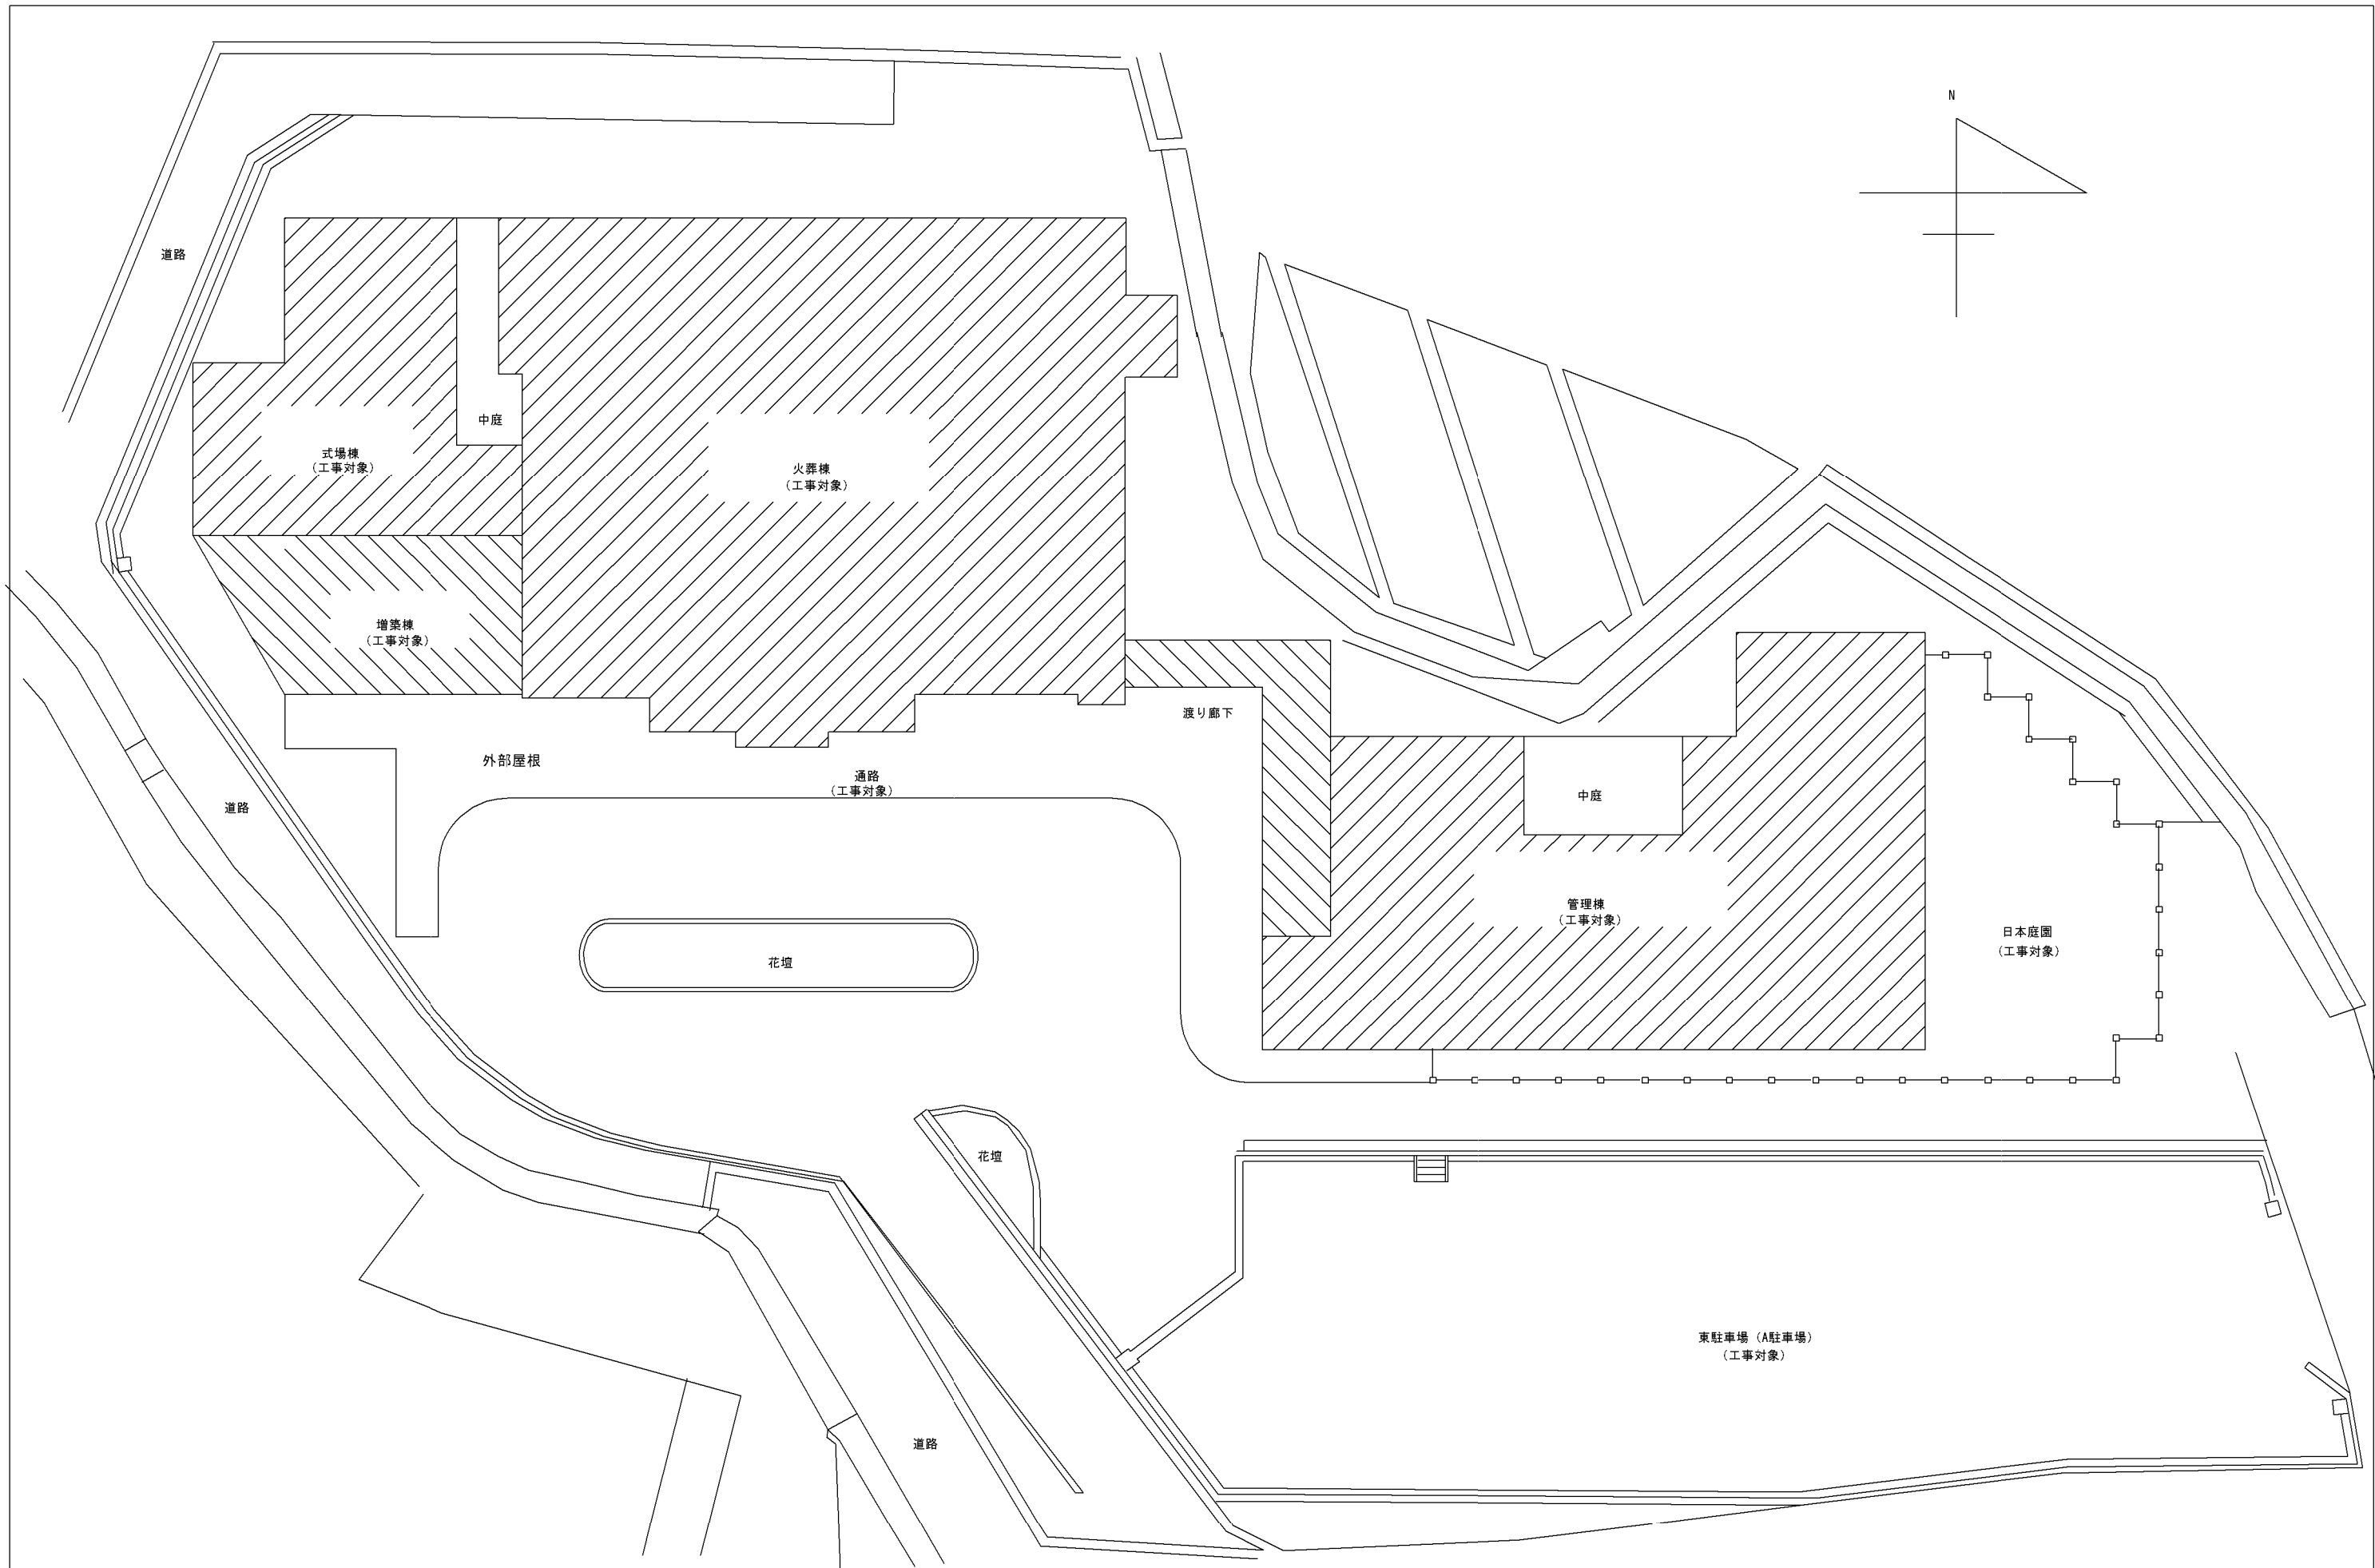
電気設備機材指定表

R060701

工 事 名


香南斎場照明LED化工事

E-02



配置図-1 (斎場) 1/200

※特記事項	 株式会社 かめお設計 KAMEO ARCHITECTURAL OFFICE	DRAWN BY: 亀尾 明宏 CHECKED BY: DATE:	工事名	香南斎場照明LED化工事	NO	E-03
			図面名	配置図-1	SCALE	1/200

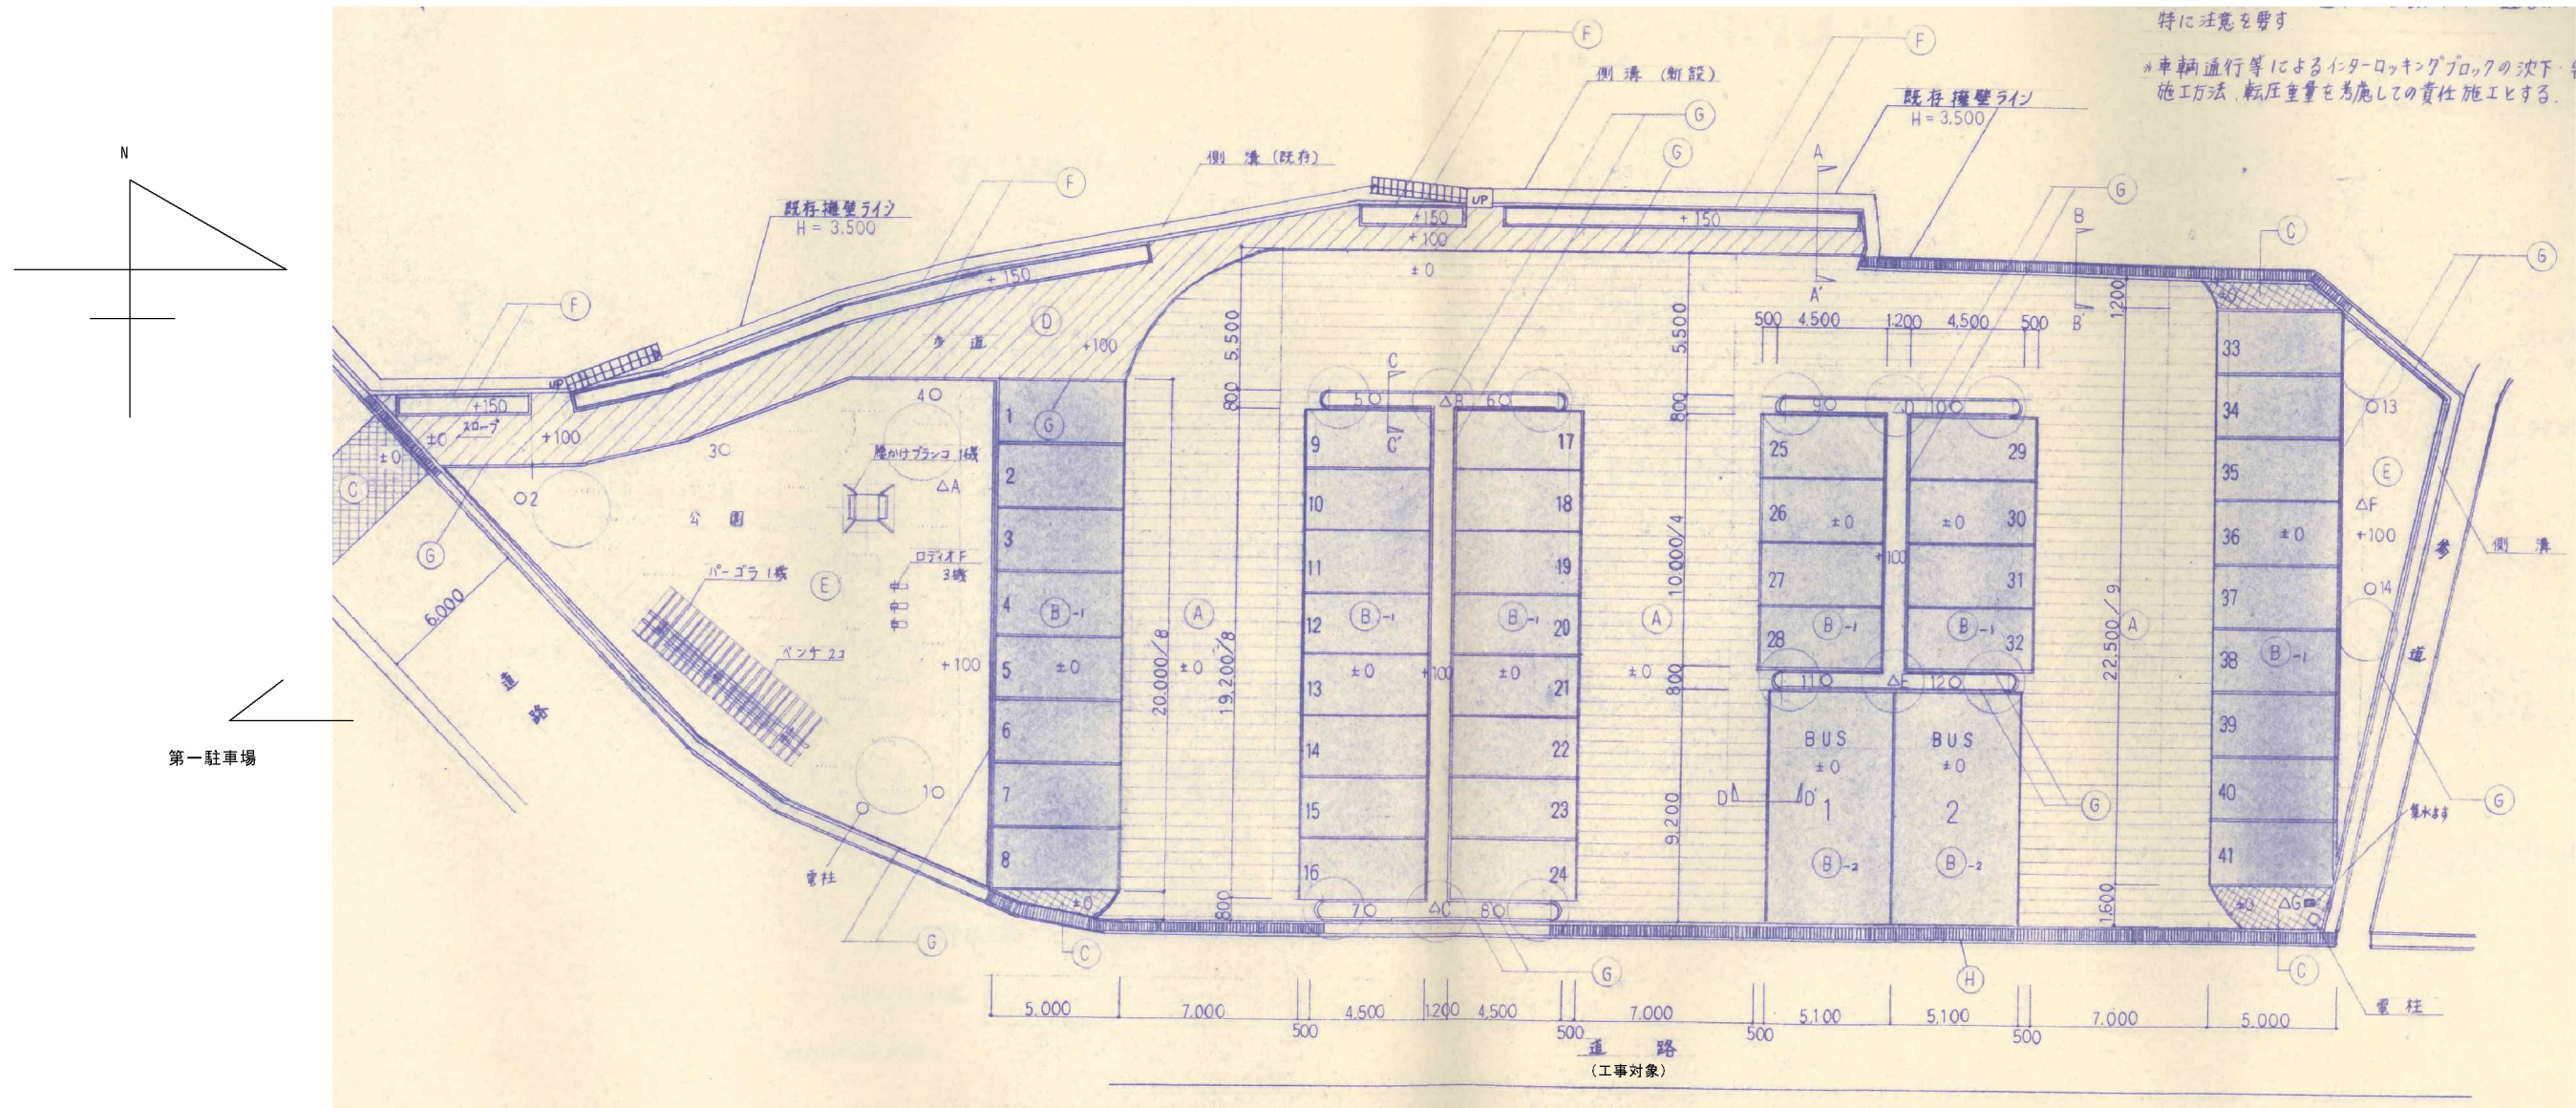

配置図-2 (東駐車場 B) 1/200

工事内容

照明器具の取替
照明器具の球交換
既存照明器具の撤去
照明器具新設
一部塗装工事 (天井)

工事対象箇所

式場棟、増築棟、火葬棟
管理棟、外部、東駐車場A、B

工事条件

今回の施設用途として斎場 (火葬場) という条件があり、工事期間中であっても施設利用を停止できない。
施工に際しては、施設利用以外の日でおこなう必要がある

工事ができる日時
友引 (火葬棟、管理棟 (待合ホール))
その他内部居室 施設管理者と協議

屋外：指定なし

※日程に都合がつかない場合は施設利用時間外で協議

※特記事項

株式会社 かめお設計
KAMEO ARCHITECTURAL OFFICE

DRAWN BY: CHECKED BY: DATE:
高知市一ツ橋町2丁目53番地2 PHONE 088-822-0507 FAX 088-822-0558
一級建築士事務所 (高知) 登録第51号 一級建築士登録第78574号 亀尾 明宏

工事名 香南斎場照明LED化工事
図面名 配置図-2

NO. E-04
SCALE



工事箇所：香南斎場
高知県香南市赤岡町2018番地2

付近見取図

※特記事項



株式会社 かめお設計
KAMEO ARCHITECTURAL OFFICE

DRAWN BY: CHECKED BY: DATE:
高知市一ツ橋町2丁目53番地2 PHONE 088-822-0507 FAX 088-822-0558
一級建築士事務所(高知)登録第51号 一級建築士登録第78574号 亀尾 明宏

工事名 香南斎場照明LED化工事

図面名 付近見取図

NO. E-05

SCALE

(凡例)照明器具 撤去

A	蛍光灯	FLR40-1	埋込
B	蛍光灯	FLR40-1	埋込 スクエア
C	蛍光灯	FL40-4	直付 カバー付き
D	蛍光灯	FL40-2	埋込
E	蛍光灯	FL40-2	埋込
F	蛍光灯	FL40-2	埋込
G	蛍光灯	FLR40-1	埋込
H	蛍光灯	FLR40-3	埋込
I	蛍光灯	FLR40-2	直付け
J	蛍光灯	FLR40-1	直付け
K	蛍光灯	FL20-1	直付け
L	蛍光灯	FLR110-1	直付け 200V
N	蛍光灯	FLR40-1	直付け
M	蛍光灯	FLR40-1	直付け 200V
O	蛍光灯	FL20-1	直付け
P	蛍光灯	FLR40-1	埋込
Q	蛍光灯	FLR40-2	埋込
R	蛍光灯	FLR110-2	直付け 200V
S	蛍光灯	FLR40-2	直付け SUS
T	ダウンライト	FDL27×1	埋込
U	ダウンライト	FDL18×1	埋込
T1	ダウンライト	FDL27×1	埋込
V	ダウンライト	FL13×1	埋込
W	ブラケット	IL60×1	直付け
X	ブラケット	IL25×2	直付け
Y	ブラケット	IL60×1	直付け
Z	スポットライト	IL85×1	直付け
㉑	スポットライト	IL85×1	直付け
㉒	ダウンライト	IL85×1	埋込
㉓	シーリング	IL60×1	直付け
㉔	蛍光灯	FL20×4	直付け
㉕	蛍光灯	FL20×3	直付け
㉖	シーリング	IL60×1	直付け
㉗	シャンデリア	IL65×18	直付け システムブラース
㉘	蛍光灯	FL13×1	庭園灯
㉙	蛍光灯	MF250×1	200V 外灯
㉚	蛍光灯	FL20×1	直付け 片面 誘導灯
㉛	蛍光灯	IL23×1	直付け 非常照明
㉜	蛍光灯	FL20×1	埋込 片面 誘導灯
㉝	蛍光灯	IL23×1	直付け 非常照明
㉞	蛍光灯	IL100×1	WP 庭園灯
㉟	蛍光灯	IL100×1	WP スポット
㊱	蛍光灯	IL80×1	WP スポット
DL	蛍光灯	IL60×1	レセプタクル 換気扇付
A駐車	蛍光灯	HF300W	100V 外灯 ホール4.5m
B駐車	蛍光灯	FDL13×1	庭園灯

(凡例)照明器具 撤去

A18	ダウンライト	FDL18W×1
A27	ダウンライト	FDL27W×1
B18	ダウンライト	FDL18W×1 非常灯兼用
C401	蛍光灯	FL40W×1 SUS
D203	シーリング	FL20W×3
E204	シーリング	FL20W×4
F60	ブラケット	IL60W×1 防湿型
G18	ブラケット	FML18A×1 防雨型
H27	ダウンライト	FDL27WA×1 防雨型
713	非常灯	JE13W×1
113	非常灯	JE13W×1 防湿型
7B	避難口誘導灯	B級 BL型 片面

凡例

	埋込スイッチ	1P15A×3+1PL15A×2	樹脂P
表記なき配線は下記とする			
	2F3	EM-EEF1.6-3C	クロガシ
	F2	EM-EEF2.0-3C	クロガシ
		EM-EEF1.6-2C	管内

壁内配線はPF22で保護すること

※特記事項



株式会社 かもお設計
KAMEO ARCHITECTURAL
角田憲彦
高知市一ツ橋町2丁目53番地2
PHONE 088-822-0597 FAX 088-822-0553
一級建築士事務所（高知）登録第51号 一級建築士登録第78574号 亀尾明宏

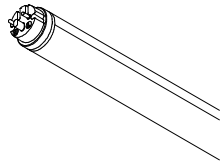
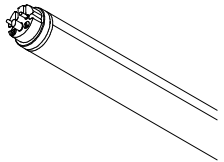
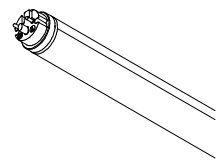
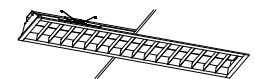
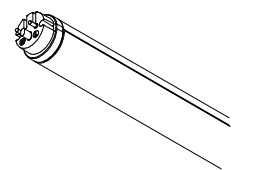
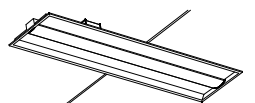
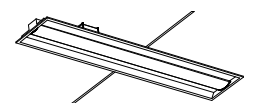
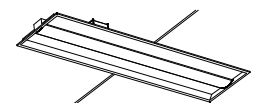
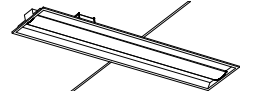
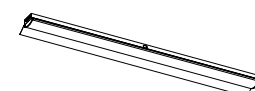
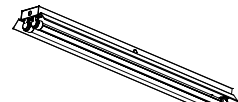
DRAWN BY. 角田憲彦
CHECKED BY. 高橋宏明
DATE. R7.08
















工事名 香南斎場照明LED化工事









NO. E- 06

図面名 凡例

SCALE.
S=1/100

A RAD723NA T8管 40Wタイプ専用ユニット_5000K		B RAD722N T8管 40Wタイプ専用ユニット_5000K		B2 ERK9983W_RAD771NA 40Wタイプ専用ユニット_5000K		C FAD925X 40Wタイプ ホワイトチューブユニット		D ERK9929W_RAD771WA 40Wタイプ専用ユニット_4000K			
 LEDZ TUBE T8 40Wタイプ メンテナンスユニット RAD723NA T8管40Wタイプ専用ユニット 2500lmタイプ 緑白色タイプ(5000K) 消費電力 16.1W ■非調光タイプ 口金：電源内蔵ユニット用専用口金 重：355g 入力電圧：100V-242V 本体：樹脂（乳白／白） 定格寿命：40,000時間 顕色性：Ra82 ※数値データは200V時 調光不可 幅：26 長さ：1198 高さ：26 (mm) 5000K ランプ交換		 メンテナンスユニット T8管 40Wタイプ RAD722N T8管40Wタイプ専用ユニット 3300lmタイプ 緑白色タイプ(5000K) 消費電力 20.9W ■非調光タイプ 口金：電源内蔵ユニット用専用口金 重：355g 入力電圧：100V-242V 本体：樹脂（乳白／白） 定格寿命：40,000時間 顕色性：Ra82 ※数値データは200V時 調光不可 幅：26 長さ：1198 高さ：26 (mm) 5000K ランプ交換		 ベースライト 40Wタイプ 直付 下面開放形 B:250 ERK9983W_RAD771NA 40Wタイプ専用ユニットx1 4000lmタイプ 緑白色(5000K) 消費電力 23.4W ■非調光タイプ 本体：白 調光不可 重：3.6kg(ユニット込) 幅：250 長さ：1250 高さ：57 (mm) 5000K		 Tumble LEDZ TUBE T8 40Wタイプ メンテナンスユニット FAD925X 40Wタイプ ホワイトチューブユニット 3300lmタイプ 6500-2700K相当(6500-2700K) 消費電力 20.8W ■無線調光タイプ 口金：電源内蔵ユニット用専用口金 サイズ：φ26 L1198? 重：370g 入力電圧：100V-242V 本体：樹脂（乳白／白） 定格寿命：40,000時間 顕色性：Ra82 無線モジュール内蔵 ＜無線調光タイプ＞調光率：1-100% 幅：27 長さ：1212 高さ：27 (mm) 6500～2700K ランプ交換		 ベースライト 40Wタイプ 白ルーバー形 B:220 ERK9929W_RAD771WA 40Wタイプ専用ユニットx1 4000lmタイプ ナチュラルホワイト 白色(4000K) 消費電力 23.4W ■非調光タイプ 本体：白 連結金具付 調光不可 重：5.0kg(ユニット込) 径：□245x1254 (mm) 埋込穴：□220x1235 埋込深さ：97 (mm) 4000K 埋込穴：□220x1235 H97 特注プレート使用			
D _RENEWAL PLATE 特注□リニューアルプレート		E RAD458LD 40Wタイプ専用ユニット_3000K		F ERK9985W_RAD770NA 40Wタイプ専用ユニット_5000K		G ERK9989W_RAD773WA 40Wタイプ専用ユニット_4000K		H ERK9985W_RAD764NA 40Wタイプ専用ユニット_5000K			
特注□リニューアルプレート 寸法要確認		 LEDZ TUBE-Ss 40Wタイプ メンテナンスユニット RAD458LD 40Wタイプ専用ユニット 2000lmタイプ 電球色タイプ(3000K) 消費電力 12.9W ■非調光タイプ 口金：電源内蔵ユニット用専用口金 重：420g 入力電圧：100V-242V 本体：樹脂（乳白／白） 定格寿命：40,000時間 顕色性：Ra82 ※数値データは200V時 調光不可 幅：32 長さ：1198 高さ：32 (mm) 3000K ランプ交換		 ベースライト 40Wタイプ 埋込 下面開放形 B:300 下面開放形 B:300 空調ダクト回避型 ERK9985W_RAD770NA 40Wタイプ専用ユニットx1 4000lmタイプ 緑白色(5000K) 消費電力 23.4W ■非調光タイプ 本体：白 連結金具付 空調ダクト回避型 調光不可 重：3.3kg(ユニット込) 径：□330x1280 (mm) 埋込穴：□300x1257 埋込深さ：58 (mm) 5000K 埋込穴：□300x1257 H58 寸法要確認		 ベースライト 40Wタイプ 埋込 下面開放形 B:220 下面開放形 B:220 空調ダクト回避型 ERK9989W_RAD773WA 40Wタイプ専用ユニットx1 2000lmタイプ ナチュラルホワイト 白色(4000K) 消費電力 12.0W ■非調光タイプ 本体：白 連結金具付 空調ダクト回避型 調光不可 重：2.8kg(ユニット込) 径：□250x1254 (mm) 埋込穴：□220x1235 埋込深さ：58 (mm) 4000K 埋込穴：□220x1235 H58 寸法要確認		 ベースライト 40Wタイプ 埋込 下面開放形 B:300 下面開放形 B:300 空調ダクト回避型 ERK9985W_RAD764NA 40Wタイプ専用ユニットx1 6900lmタイプ 緑白色(5000K) 消費電力 40.3W ■非調光タイプ 本体：白 連結金具付 空調ダクト回避型 調光不可 重：3.3kg(ユニット込) 径：□330x1280 (mm) 埋込穴：□300x1257 埋込深さ：58 (mm) 5000K 埋込穴：□300x1257 H58			
I ERK9584W_RAD770NA 40Wタイプ専用ユニット_5000K		J ERK9635W_RAD772NA 40Wタイプ専用ユニット_5000K		K ERK9641W_RAD775NA 20Wタイプ専用ユニット_5000K		L ERK9643W_FAD875XA 110Wタイプホワイトチューブユニット		M ERK9114W_FAD876XA 40Wタイプ ホワイトチューブユニット			
 ベースライト 40Wタイプ 逆富士形 B:230 逆富士形 B:230 ERK9584W_RAD770NA 40Wタイプ専用ユニットx1 4000lmタイプ 緑白色(5000K) 消費電力 23.4W ■非調光タイプ 本体：白 調光不可 重：2.3kg(ユニット込) 幅：230 長さ：1250 高さ：57 (mm) 5000K		 ベースライト 40Wタイプ 逆富士形 B:150 逆富士形 B:150 ERK9635W_RAD772NA 40Wタイプ専用ユニットx1 2000lmタイプ 緑白色(5000K) 消費電力 12.0W ■非調光タイプ 本体：白 調光不可 重：1.9kg(ユニット込) 幅：150 長さ：1250 高さ：57 (mm) 5000K		 ベースライト 20Wタイプ 逆富士形 B:150 ERK9641W_RAD775NA 20Wタイプ専用ユニットx1 800lmタイプ 緑白色(5000K) 消費電力 6.3W ■非調光タイプ 本体：白 調光不可 重：1.3kg(ユニット込) 幅：150 長さ：630 高さ：57 (mm) 5000K		 ベーススタイル 110W タイプ 反射笠なし器具（トラフ） 反射笠なし器具（トラフ）1x1用 ERK9643W_FAD875XA 110Wタイプホワイトチューブユニットx1 6000lmタイプ 6500K-2700K相当(6500-2700K) 消費電力 37.7W ■無線調光タイプ 本体：白 落下防止ホルダー付 無線モジュール付 重：3.8kg(ユニット込) ＜無線調光タイプ＞調光率：1-100% 幅：74 長さ：2442 高さ：111 (mm) 6500～2700K		 ベースライト 反射笠なし器具（トラフ） 40Wタイプ ERK9114W_FAD876XA 40Wタイプホワイトチューブユニットx1 3000lmタイプ 6500K-2700K相当(6500-2700K) 消費電力 19.4W ■無線調光タイプ 白 無線モジュール付 重：1.7kg(ユニット込) ＜無線調光タイプ＞調光率：1-100% 幅：58 長さ：1250 高さ：91 (mm) 6500～2700K			
N ERK9114W_FAD876XA 40Wタイプ ホワイトチューブユニット		O ERK9122WA_FAD877XA 20Wタイプホワイトチューブユニット		P ERK9989W_RAD773NA 40Wタイプ専用ユニット_5000K		Q ERK9820WA_RAD770NA 40Wタイプ専用ユニット_5000K		S ERK9027S_RAD539NC 防水型40Wタイプ専用ユニット_5000K			
 ベースライト 反射笠なし器具（トラフ） 40Wタイプ ERK9114W_FAD876XA 40Wタイプホワイトチューブユニットx1 3000lmタイプ 6500K-2700K相当(6500-2700K) 消費電力 19.4W ■無線調光タイプ 白 無線モジュール付 重：1.7kg(ユニット込) ＜無線調光タイプ＞調光率：1-100% 幅：58 長さ：1250 高さ：91 (mm) 6500～2700K		 ベースライト 反射笠なし器具（トラフ） 20Wタイプ ERK9122WA_FAD877XA 20Wタイプホワイトチューブユニットx1 1500lmタイプ 6500K-2700K相当(6500-2700K) 消費電力 10.9W ■無線調光タイプ 本体：白 無線モジュール付 重：0.9kg(ユニット込) ＜無線調光タイプ＞調光率：1-100% 幅：58 長さ：632 高さ：87 (mm) 6500～2700K		 ベースライト 40Wタイプ 埋込 下面開放形 B:220 下面開放形 B:220 空調ダクト回避型 ERK9989W_RAD773NA 40Wタイプ専用ユニットx1 2000lmタイプ 緑白色(5000K) 消費電力 12.0W ■非調光タイプ 本体：白 連結金具付 空調ダクト回避型 調光不可 重：2.8kg(ユニット込) 径：□250x1254 (mm) 埋込穴：□220x1235 埋込深さ：58 (mm) 5000K 埋込穴：□220x1235 H58		 ベースライト 40Wタイプ 反射笠付形 B:170 ERK9820WA_RAD770NA 40Wタイプ専用ユニットx1 4000lmタイプ 緑白色(5000K) 消費電力 23.4W ■非調光タイプ 本体：白 調光不可 重：2.3kg(ユニット込) 幅：170 長さ：1250 高さ：60 (mm) 5000K		 軒下用ベースライト 反射笠付形（2灯用） ステンレス製 ERK9027S_RAD539NC 防水型40Wタイプ専用ユニットx2 2000lmタイプ 緑白色(5000K) 消費電力 25.8W ■非調光タイプ 本体：ステンレス・クリアー塗装 防錆防雨形：IP24 防水ソケット仕様 調光不可 重：3.9kg 幅：222 長さ：1250 高さ：104 (mm) 5000K			
※特記事項				DRAWN BY. 角田憲彦 CHECKED BY. 高橋宏明 DATE. R7.08 株式会社 かめお設計 KAMEO ARCHITECTURAL-一般建築士事務所（高知）登録第51号 一級建築士登録第78574号 亀尾明宏				工事名 香南斎場照明LED化工事 図面名 照明器具図参考図-1		NO. E- 07 SCALE. S=1/100	

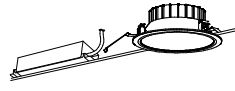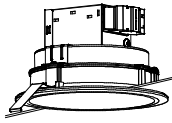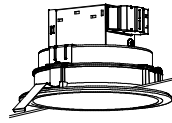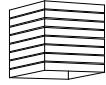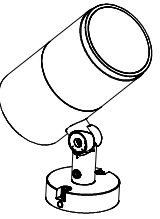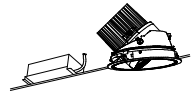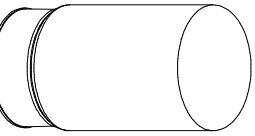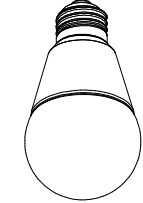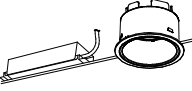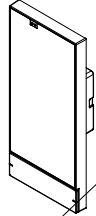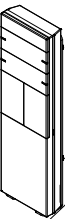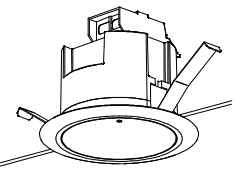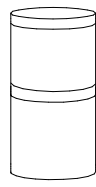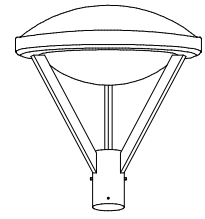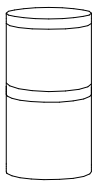T  ERD4505WA 1000TYPE_5000K	 1000TYPE LEDモジュール 昼白色(5000K) 消費電力 10.0W ■非調光タイプ 枠・コロン：アルミダイキャスト（白艶消） 下面カバー：樹脂（乳白） SB形：ブローイング工法可 LED交換不可 軒下兼用型 調光不可 重：0.6kg 径：Φ165(mm) 埋込穴：φ150 埋込深さ：67 (mm) 5000K 埋込穴：φ150 H67	T2  EFD8702W 1000TYPE	 1000TYPE LEDモジュール 昼白色(5000K) 消費電力 8.7W ■無線調光タイプ 枠・コロン：アルミダイキャスト（白艶消） 下面カバー：樹脂（乳白） SB形：ブローイング工法可 LED交換不可 屋内・軒下兼用型 無線モジュール付 重：0.6kg <無線調光タイプ>調光率：1-100% 径：Φ165 (mm) 埋込穴：φ150 埋込深さ：60 (mm) 6500～2700K 埋込穴：φ150 H60	U  ERD5789W 700TYPE_3000K	 700TYPE LEDモジュール 電球色(3000K) 消費電力 7.0W ■非調光タイプ 枠・コロン：アルミダイキャスト（白艶消） 下面カバー：樹脂（乳白） SB形：ブローイング工法可 LED交換不可 軒下兼用型 調光不可 重：0.5kg 径：Φ165(mm) 埋込穴：φ150 埋込深さ：97 (mm) 3000K 埋込穴：φ150 H97	V  ERD5789W 700TYPE_3000K	 700TYPE LEDモジュール 電球色(3000K) 消費電力 7.0W ■非調光タイプ 枠・コロン：アルミダイキャスト（白艶消） 下面カバー：樹脂（乳白） SB形：ブローイング工法可 LED交換不可 軒下兼用型 調光不可 重：0.5kg 径：Φ165(mm) 埋込穴：φ150 埋込深さ：97 (mm) 3000K 埋込穴：φ150 H97	W  ERB6338WB LEDZランプ E17_2700K[RAD909L]	 LEDランプ E17x1 12000-1800K相当(12000-1800K) 消費電力 4.0W (SAD-430X使用時) 白艶消 光源寿命40,000時間 重：0.7kg 幅：100 高さ：100 出：110 (mm) RAD909L 2700K
X  ERB6312KB LEDZランプ E17_2700K[RAD909L]	 LEDランプ E17x2 12000-1800K相当(12000-1800K) 消費電力 8.0W (SAD-430X使用時) ゴールドメッキ 乳白消ガラス 縦・横向取付可能 器具外結線専用型（ボックス対応） 重：1.4kg この器具でLEDランプをお使いの場合、 光源寿命は32,000時間になります 幅：104 高さ：322 出：94 (mm) RAD909L 2700K 2灯	Y  ERB6441WB LEDZランプ E17_2700K[RAD909L]	 LEDランプ E17x1 12000-1800K相当(12000-1800K) 消費電力 4.0W (SAD-430X使用時) オフホワイト艶消 透明消ガラス 光源寿命40,000時間 重：0.7kg 幅：333 高さ：70 出：167 (mm) RAD909L 2700K	Z  SXS3012S 3000TYPE	 3000TYPE LEDモジュール 12000-1800K相当(12000-1800K) 消費電力 31.5W ■無線調光タイプ 本体：アルミダイキャスト 重耐塩塗装 メタリック仕上（シルバーマタリック） 透明強化ガラス 防湿防雨形（IP67） 任意方向取付可能 電源内蔵 LED交換不可 無線モジュール付 重：3.5kg <無線調光タイプ>調光率：1-100% 径：Φ125 長さ：203 高さ：248 (mm) 12000～1800K	b  ERD6676BB_RX358N 2400TYPE_4000K	 2400TYPE LEDモジュール ナチュラルホワイト 白色(4000K) 消費電力 27.4W ■非調光タイプ 枠：アルミダイキャスト（黒艶消） コロン：アルミダイキャスト（黒艶消） 電源ユニット別売（別置形） 断熱施工不可 LED交換不可 調光不可 重：1.2kg 径：Φ135(mm) 埋込穴：φ125 埋込深さ：116 (mm) RX358N(別置電源) 4000K 埋込穴：φ125 H116	c  ERB6573WA LEDZランプ E17_2700K[RAD909L]	 LEDランプ600形 E17x1 消費電力 6.5W 本体：樹脂（白艶消） セード：乳白アクリル 壁面・天井面取付兼用型 防湿防雨形 サイズ：φ100 D150 重：0.3kg 径：Φ100 出：150 (mm) RAD909L 2700K
d  IGC35832 Panasonic/LED リモコン調光調色	 シーリングライト パナソニック LGC35832 6500～2700K Panasonic	e  IGC25121 Panasonic/LED リモコン調光調色	 シーリングライト パナソニック LGC25121 6500～2700K Panasonic	f  RAD905L LEDZ LAMP E26_2700K	 LEDZ LAMP E26 RAD905L 2700K ランプ交換	h  ERD9808W_FX434N 5500TYPE	 ベースダウンライト Φ150 ERD9808W_FX434N 5500TYPE LEDモジュール 6500-2700K相当(6500-2700K) 消費電力 39.6W ■無線調光タイプ 枠：アルミ（白艶消） コロン：アルミ（鏡面マット仕上） 電源ユニット別売（別置形） LED交換不可 断熱施工不可 無線モジュール付 重：1.1kg <無線調光タイプ>調光率：1-100% 径：Φ162 (mm) 埋込穴：φ150 埋込深さ：104 (mm) FX434N(別置電源) 6500～2700K 埋込穴：φ150 H104	GWP  FX492H ゲートウェイパネル	 Smart LEDZ Base専用 ゲートウェイパネル FX492H 本体：樹脂（ダークグレー） スピーカ：有 無線モジュール内蔵 定格電圧：AC100-242V 市販のJIS適合1個用スイッチボックス適合 前面サイズ：164×114 無線LAN：IEEE802.11b/g 重：0.4kg
HC  FX494H ハンディリモコン	 Smart LEDZ Base専用 ハンディリモコン FX494H 本体：樹脂（ダークグレー） 電源：単4電池2本 無線モジュール内蔵 取付用ホルダー付 重：0.1kg	RP  FX501WA Smart LEDZ 中継器 白	 Smart LEDZ Fit/FitPlus/Base適合 中継機（軒下兼用） FX501WA 本体：樹脂（白艶消） 定格電圧：AC100-242V 埋込穴：φ75 無線モジュール内蔵 断熱施工対応（SGI形） ただし、ブローイング工法は不可 重：0.2kg 埋込穴：φ75 埋込深さ：72 (mm)	i  ERL8236HA LEDZランプJDR-mini E11_3000K[RAD842N]	 LEDZ LAMP JDR-mini E11x1 消費電力 5.9W ■位相制御 メタリック仕上（ガンメタリック） 重耐塩塗装 アルミ 透明消・乳白アクリル 防雨形 ※ボルトトップ専用 重：0.9kg 調光率：5-100% 径：Φ100 高さ：215 (mm) RAD842N 3000K 灯具のみ取替/取付加工要打合せ	j  ERL8170HA 8000lmTYPE_5000K	 ボルト灯 ERL8170HA 8000lmTYPE LEDモジュール 昼白色(5000K) 消費電力 86.3W ■非調光タイプ レザ-仕上（ダークグレー） アルミ・銅管・透明消アクリル 別売カットアウトスイッチ内蔵可能形 防雨形 LED交換不可 ボルト別売 調光不可 径：Φ520 高さ：645 (mm) 5000K 灯具のみ取替/取付加工要打合せ	k  ERL8236HA LEDZランプJDR-mini E11_3000K[RAD842N]	 LEDZ LAMP JDR-mini E11x1 消費電力 5.9W ■位相制御 メタリック仕上（ガンメタリック） 重耐塩塗装 アルミ 透明消・乳白アクリル 防雨形 ※ボルトトップ専用 重：0.9kg 調光率：5-100% 径：Φ100 高さ：215 (mm) RAD842N 3000K 灯具のみ取替/取付加工要打合せ

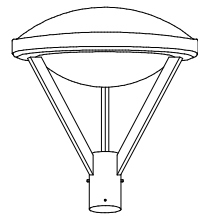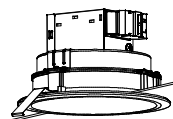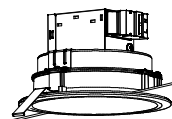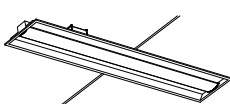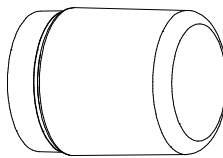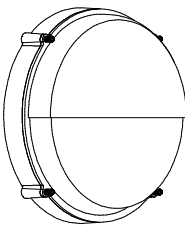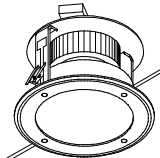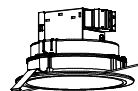A駐車場 ●A駐車場		ERL8170HA 8000lmTYPE_5000K		B駐車場 ●B駐車場		ERL8236HA LEDZランプJDR-mini E11_3000K[RAD842N]		A18 A18 ●		ERD5789W 700TYPE_3000K		A27 A27 ●		ERD5789W 700TYPE_3000K		C401 C401 ●		ERK9990W_RAD773NA 40Wタイプ専用ユニット_5000K			
 ボール灯 ERL8170HA 8000lmTYPE LEDモジュール 緑白色(5000K) 消費電力 86.3W ■非調光タイプ レザークラウド(ダークグレー) アルミ・鋼管・透明消アクリル 別売カットアウトスイッチ内蔵可能形 防雨形 LED交換不可 ボール別売 調光不可 径：Φ520 高さ：645 (mm) 5000K 灯具のみ取替/取付加工要打合せ				 LEDZ LAMP JDR-mini E11x1 消費電力 5.9W ■位相制御 メタリック仕上 (ガンメタリック) 重耐塩塗装 アルミ 透明消・乳白アクリル 防雨形 ※ボールトップ専用 重：0.9kg 調光率：5-100% 径：Φ100 高さ：215 (mm) RAD842N 3000K 灯具のみ取替/取付加工要打合せ				 700TYPE LEDモジュール 電球色(3000K) 消費電力 7.0W ■非調光タイプ 枠・コーン：アルミダイキャスト (白艶消) 下面カバー：樹脂 (乳白) SB形：ブローイング工法可 LED交換不可 軒下兼用型 調光不可 重：0.5kg 径：Φ165(mm) 埋込穴：Φ150 埋込深さ：97 (mm) 3000K 埋込穴：Φ150 H97				 700TYPE LEDモジュール 電球色(3000K) 消費電力 7.0W ■非調光タイプ 枠・コーン：アルミダイキャスト (白艶消) 下面カバー：樹脂 (乳白) SB形：ブローイング工法可 LED交換不可 軒下兼用型 調光不可 重：0.5kg 径：Φ165(mm) 埋込穴：Φ150 埋込深さ：97 (mm) 3000K 埋込穴：Φ150 H97				 40Wタイプ専用ユニットx1 2000lmタイプ 緑白色(5000K) 消費電力 12.0W ■非調光タイプ 本体：白 連結金具付 空調ダクト回避型 調光不可 重：2.4kg(ユニット込) 径：□175x1254 (mm) 埋込穴：□150x1235 埋込深さ：58 (mm) 5000K 埋込穴：□150x1235 H58					
D203 D203 □		ICC25121 Panasonic/LED リモコン調光調色		E204 E204 □		ICC25121 Panasonic/LED リモコン調光調色		F60 F60 ●		ERB654IWA LEDZランプ E17_2700K[RAD909L]		G18 G18 ●		ERB6576BA LEDZ LAMP E26_2700K[RAD905L]		H27 H27 ●		ERD3285W_RAD847F LEDZランプディスク100_3000K			
シーリングライト  LEDランプ 電球色(2700K)・全光束(2700lm)・Ra83 消費電力 5.9W・全光束(2700lm)・Ra83 ■非調光タイプ 枠・コーン：アルミダイキャスト (白艶消) 下面カバー：樹脂 (乳白) SB形：ブローイング工法可 LED交換不可 軒下兼用型 調光不可 重：0.5kg 径：Φ165(mm) 埋込穴：Φ150 埋込深さ：97 (mm) 3000K 埋込穴：Φ150 H97 パナソニック LGC25121 6500～2700K Panasonic				シーリングライト  LEDランプ 電球色(2700K)・全光束(2700lm)・Ra83 消費電力 5.9W・全光束(2700lm)・Ra83 ■非調光タイプ 枠・コーン：アルミダイキャスト (白艶消) 下面カバー：樹脂 (乳白) SB形：ブローイング工法可 LED交換不可 軒下兼用型 調光不可 重：0.5kg 径：Φ165(mm) 埋込穴：Φ150 埋込深さ：97 (mm) 3000K 埋込穴：Φ150 H97 パナソニック LGC25121 6500～2700K Panasonic				 LEDランプ60W形 E17x1 消費電力 6.5W 本体：樹脂 (白艶消) セード：乳白アクリル 壁面・天井面取付兼用型 防湿防雨形 サイズ：Φ140 D172 重：0.4kg 径：Φ140 出：172 (mm) RAD909L 2700K				 LEDランプ60W形 E26x1 消費電力 7.5W 本体：樹脂 (白艶消) セード：乳白アクリル 壁面・天井面取付兼用型 防湿防雨形 サイズ：Φ322 D142 重：1.2kg 径：Φ322 出：142 (mm) RAD905L 2700K				 LEDZランプディスク100 GX53-1ax1 電球色(3000K) 消費電力 8.7W ■非調光タイプ 枠：アルミダイキャスト (白艶消) コーン：アルミ (白艶消) 透明強化ガラス 防湿防雨形 (IP44) 断熱施工不可 調光不可 重：1.1kg(ランプ込) 径：Φ170 (mm) 埋込穴：Φ150 埋込深さ：119 (mm) 3000K 埋込穴：Φ150 H119					
B18		ERB654IWA		RAD907L																	
 700TYPE LEDモジュール 電球色(3000K) 消費電力 7.0W ■非調光タイプ 枠・コーン：アルミダイキャスト (白艶消) 下面カバー：樹脂 (乳白) SB形：ブローイング工法可 LED交換不可 軒下兼用型 調光不可 重：0.5kg 径：Φ165(mm) 埋込穴：Φ150 埋込深さ：97 (mm) 3000K 埋込穴：Φ150 H97				 LEDZランプ E17 RAD907L LEDZランプ E17 RAD907L 径：Φ35 長さ：83 (mm)																	

管理棟 待合ホール照明撤去

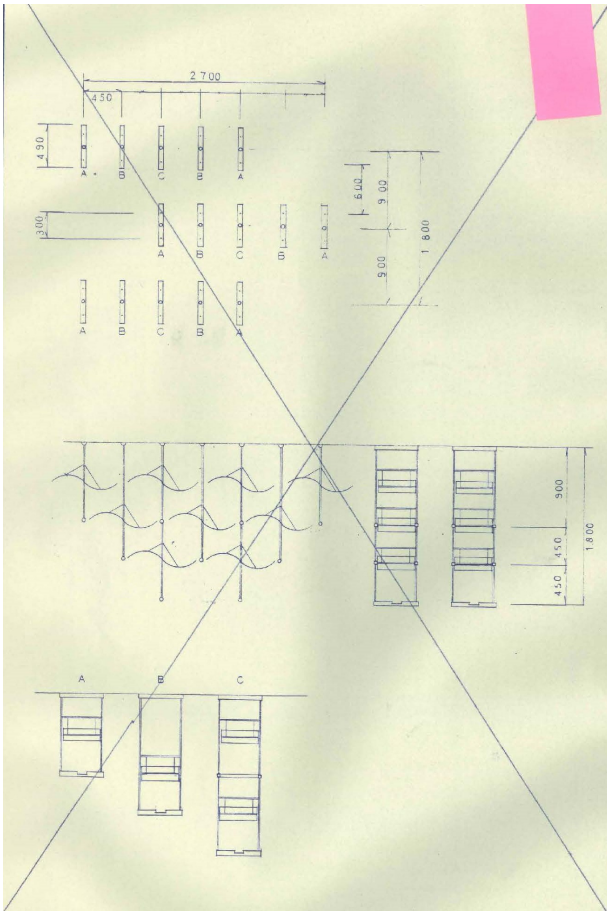
特殊照明器具 ライト90個

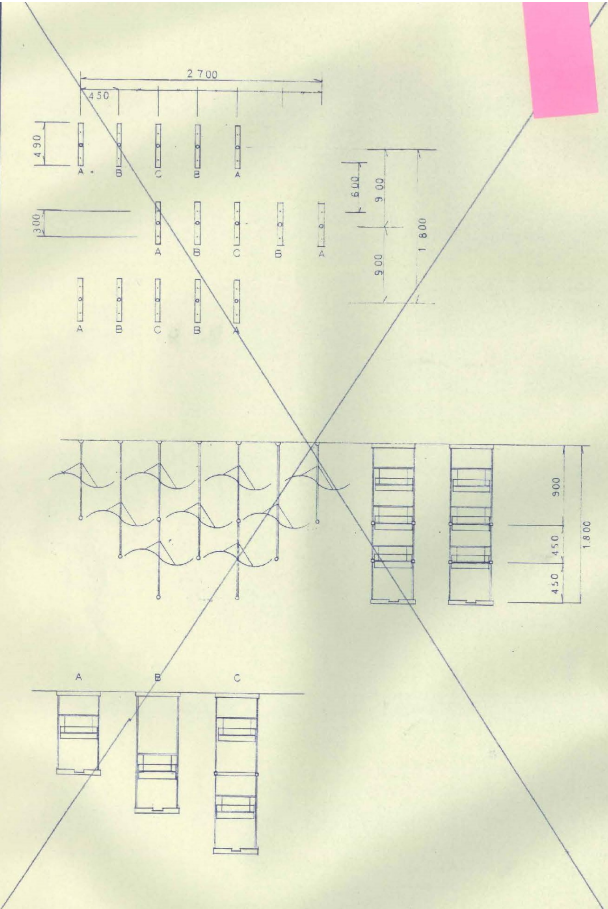
撤去後

照明設置跡は出来る限り直す

照明設置跡はEP塗装※既存天井色合わせ

ビス跡はプランクプレート (樹脂製) で隠すこと





管理棟 待合ホール照明撤去

特殊照明器具 ライト90個

撤去後

照明設置跡は出来る限り直す

照明設置跡はE17塗装※既存天井色合わせ

ビス跡はプランクプレート（樹脂製）で隠すこと

※特記事項



株式会社 かめお設計
KAMEO ARCHITECTURAL

DRAWN BY. 角田憲彦
CHECKED BY. 高橋宏明
DATE. R7.08
高知市一ツ橋町2丁目53番地2
PHONE 088-822-0597 FAX 088-822-0553
一級建築士事務所(高知) 登録第51号 一級建築士登録第78574号 亀尾明宏

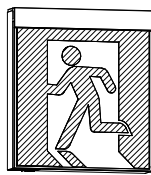
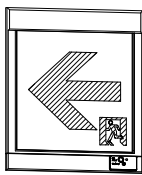
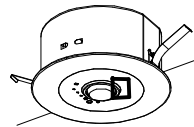
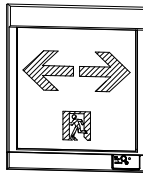
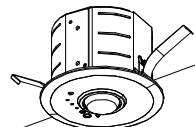
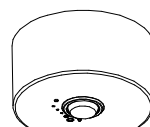
工事名 香南斎場照明LED化工事

図面名 照明器具図参考3

NO. E-09

SCALE
S=1/100

非常照明・誘導灯

イ	LED誘導灯B級BL片面直付	ハ	LED誘導灯B級BL壁埋込	ニ	LEDダケライト非常灯B付低天井φ150	ホ	LED誘導灯B級BL壁埋込	
リニューアルパネル共  高輝度誘導灯ルタセントLED 8 壁・天井直付形・吊下兼用形 本体：プラスチック・白色仕上(マンセルNo.39.0) 誘導灯型式認定番号：1AM111-3560 三菱 KSH20151 1EL+80VU-08V32B		リニューアルパネル共  高輝度誘導灯ルタセントLED 8 壁埋込形 本体：プラスチック・白色仕上(マンセルNo.39.0) 誘導灯型式認定番号：1AM111-3363 埋込穴：263×216 三菱 KTH2951B 1EL+80VU-14B14B		 蓄電池内蔵形・LED光源 PE20自己点検機能847 非常用照明器具型式認定番号：LALF-013 本体：鋼板・亜鉛めっき鋼板 消費電力：1.
ア13	LEDダケライト非常灯B付低天井φ100	イ13	LEDダケライト非常灯B付低天井φP	ウB	LED誘導灯B級BL片面天井埋込	ウ13	LED 直付非常灯B付低天井用	
※特記事項



株式会社 かもお設計
KAMEO ARCHITECTURAL
角田憲彦
高知市一ツ橋町2丁目53番地2
PHONE 088-822-0597 FAX 088-822-0553
一級建築士事務所(高知)登録第51号 一級建築士登録第78574号 亀尾明宏

DRAWN BY. 角田憲彦
CHECKED BY. 高橋宏明
DATE. R7.08

工事名 香南斎場照明LED化工事

図面名 照明器具姿図参考4

NO. E- 10


SCALE. S=1/100

舞台	
O	2
Z	4
N	2

倉庫	
J	2

踏込	
U	2
和室	
E(ランプ交換)	4

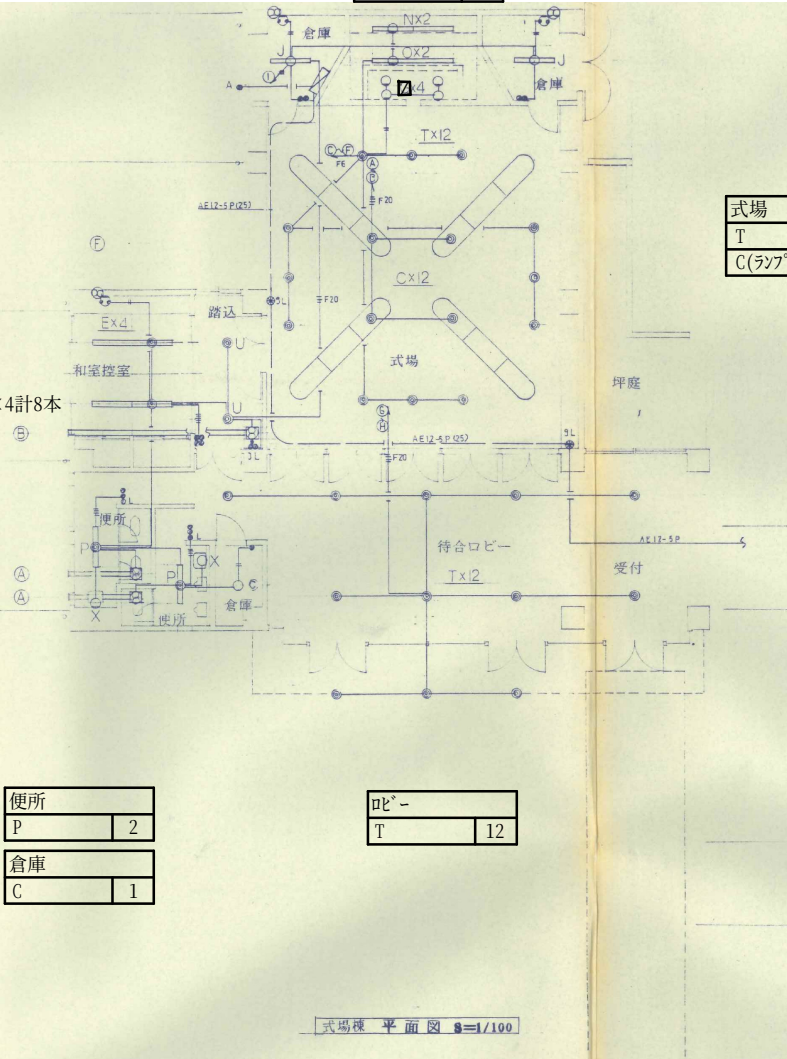※器具流用、FL40W×2×4計8本



式場	
T	16
C(ランプ交換)	12

※器具流用、FL40W×4×12計48本

記録凡例	— FV16 7% - 3C — FV16 7% - 2C その他 FV16 7% - 2.3C
ジョイントボックス	記録 5 本以下 OB102*54 5 本以上 OB119*54
換気扇仕様	
①	天井埋込ファン 204 7% SD-100 7% SUS316WC 換気 VD-152PT
②	270 7% 150 7% VD-182ST
③	(別添) ミニキャッチャー
④	130 7% 100 7% VD-151ZS LCZ-1502W
⑤	120 7% VD-132T
⑥	270 7% 150 7% VD-182XZ-W
⑦	電気式 250 7% 交換 EX-25ASE-18
⑧	EX-25ASE-18
⑨	270 7% EX-20EH2
⑩	電気式 250 7% EX-25-LMF
⑪	電気式 700 7% EX-30EH
⑫	250 7% PF-25ASE-V
記録器具	タンク・ペン・0.1 N/A 0.1mm 新金前・レイト

※特記事項



株式会社 かも設計
KAMEO ARCHITECTURAL 一級建築士事務所 (高知) 登録第 51 号 一級建築士登録第 78574 号 亀尾明宏

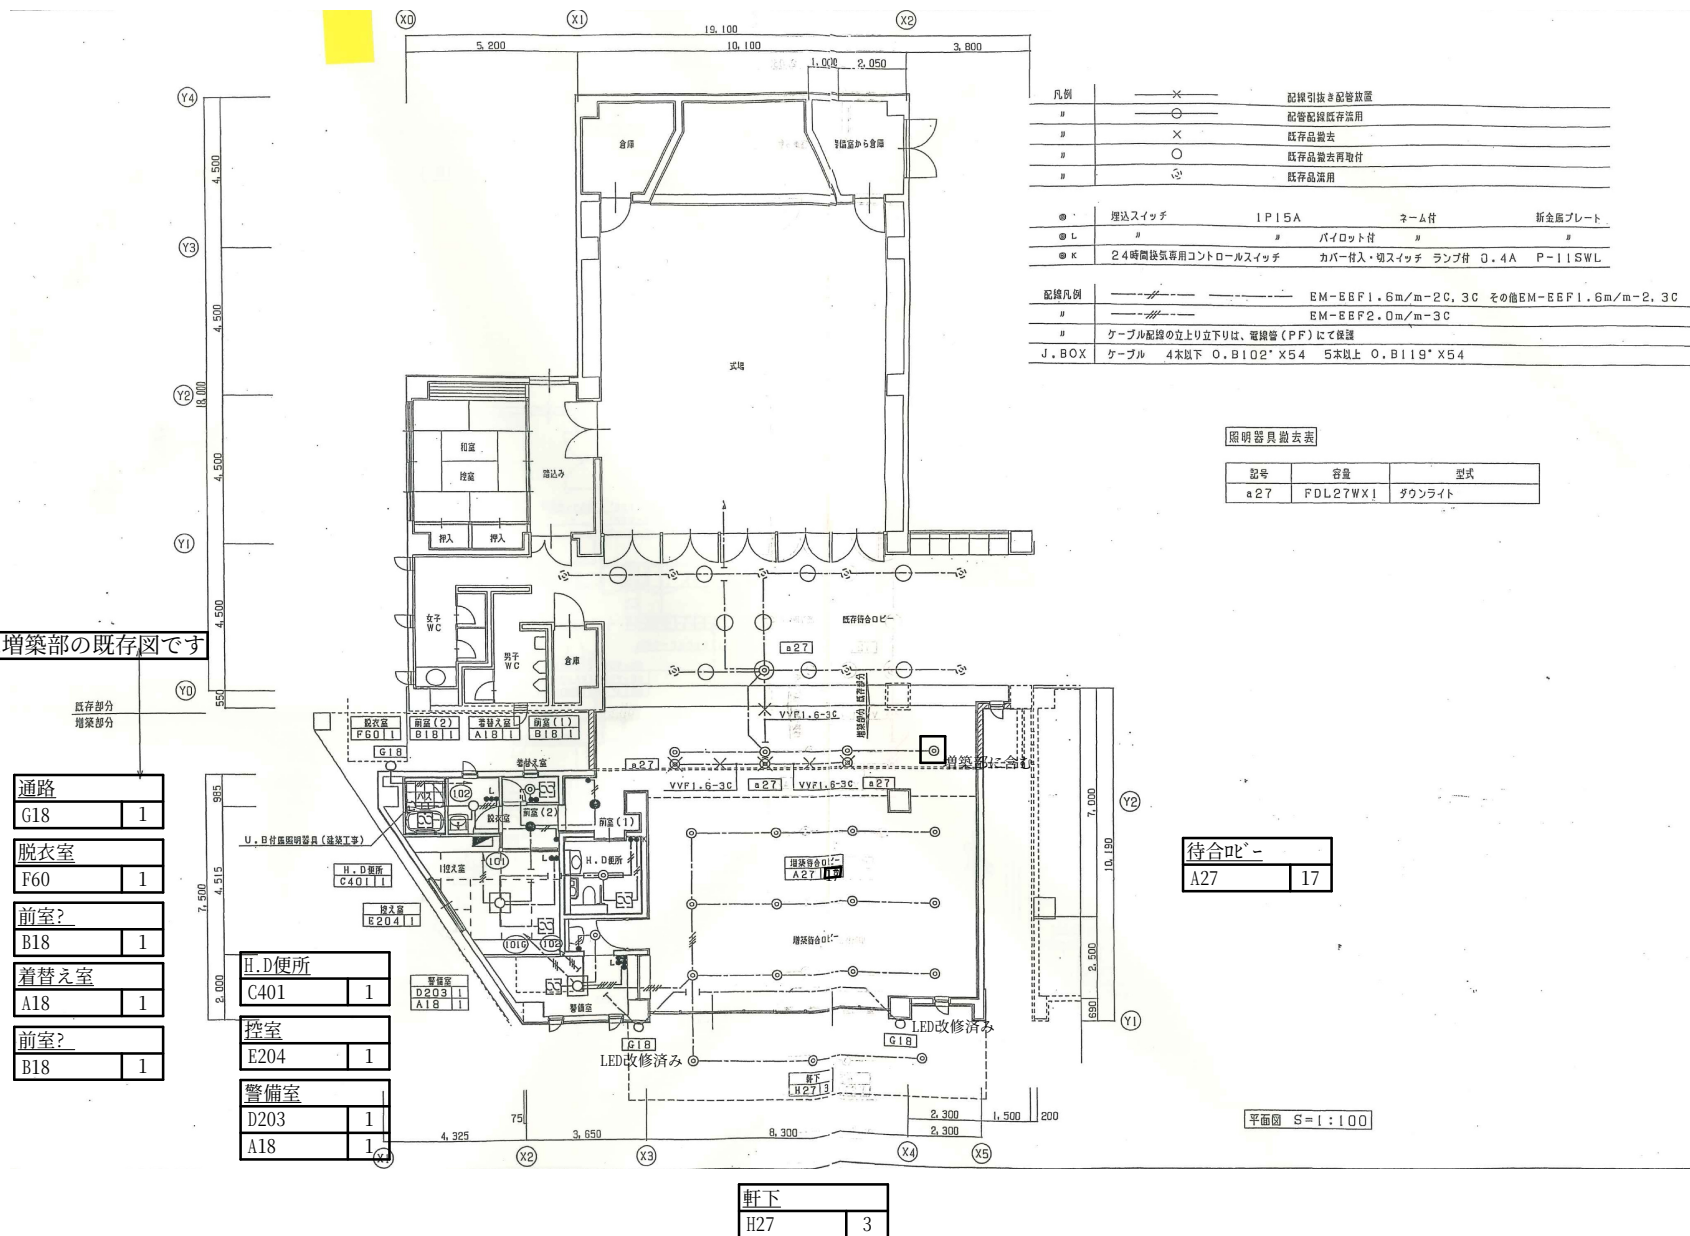
DRAWN BY. 角田恵彦
CHECKED BY. 高橋宏明
DATE. R7.08

工事名 香南斎場照明LED化工事


図面名 【電灯設備】式場棟 平面図 (既存)

NO. E-11

SCALE: S=1/100



コントロール室	
F	5
休憩室	
e	1
d	1
浴室	
f(シャ°交換)	1
更衣室	
f(球のみ)	1
電気室	
J	1
霊安室	
U	2
前室	
U	2
台車室	
J	1
台車室	
J	1
通路	
U	1
控室	
D	5

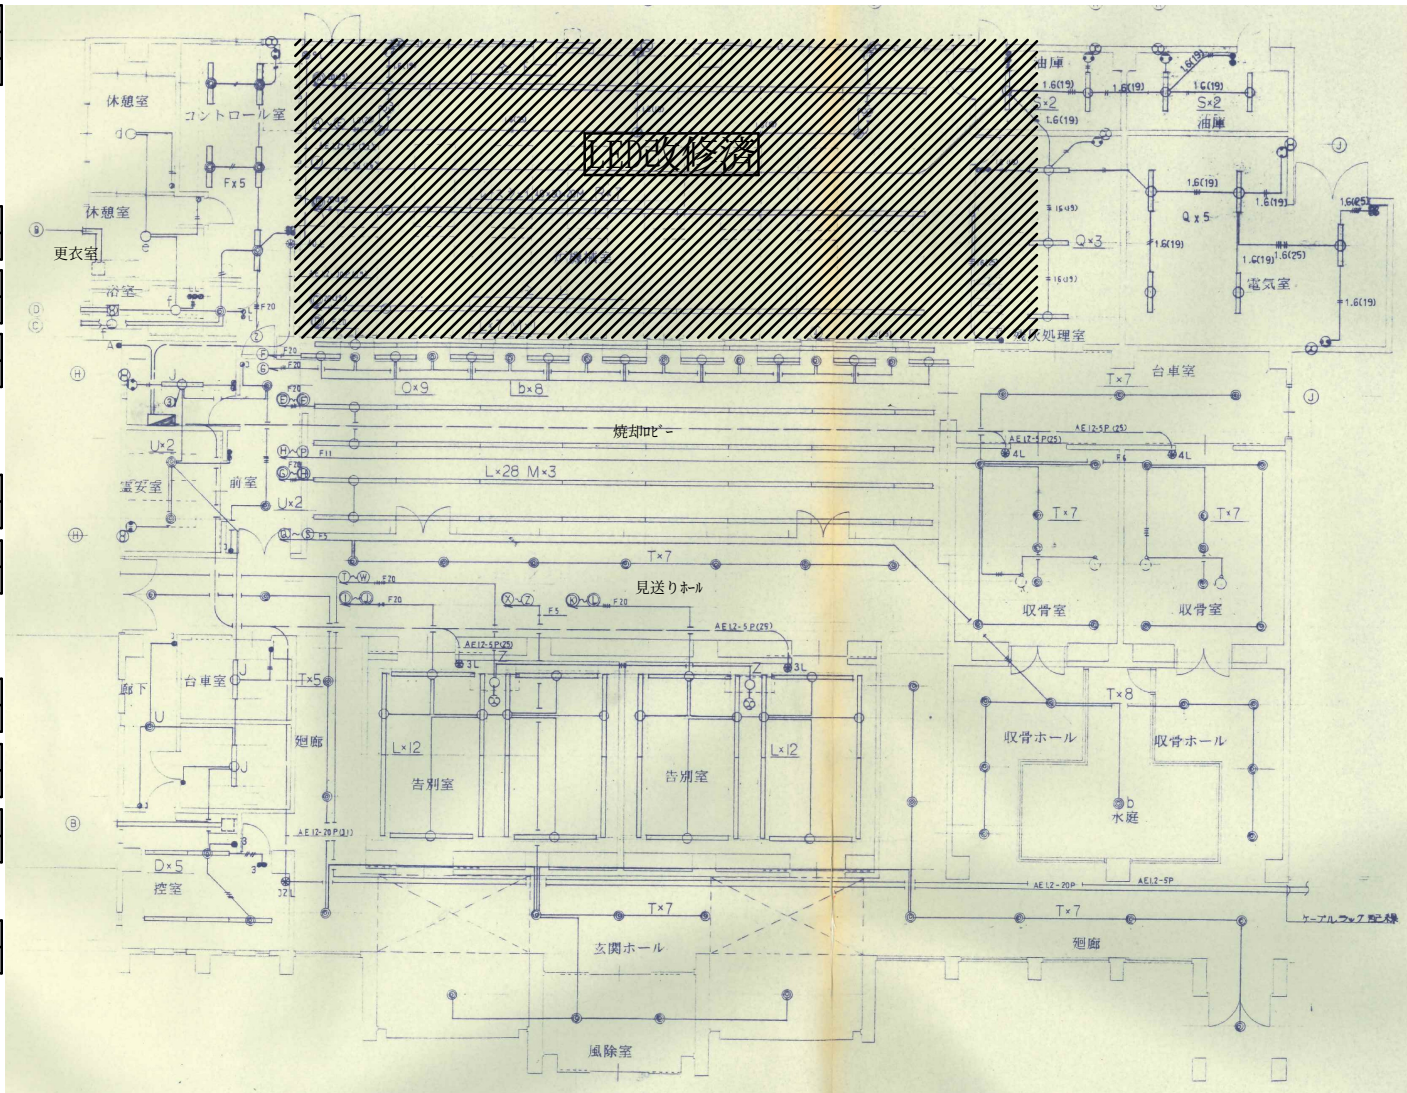

火葬棟 平面図 1F 1/100

廻廊1		見送りホール		焼却ロビー	
T	5	T	7	L	28
				M	3
				b	8
				0	9

告別室1		告別室2	
L	12	L	12
玄関ホール・風除室			
T	7		

油庫	
S	4
残灰処理室	
Q	3
電気室	
Q	5

台車室	
T	3

収骨室1	
T	8

収骨室2	
T	8

収骨ホール	
T	8

水庭	
b	1

廻廊2	
T	7

※特記事項



株式会社 かめお設計
KAMEO ARCHITECTURAL

DRAWN BY.

角田恵彦

CHECKED BY.

高橋宏明

DATE.

R7.08

工事名

香南斎場照明LED化工事

図面名

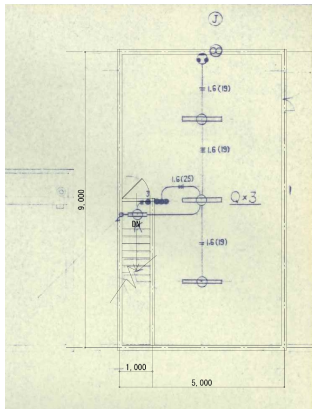
【電灯設備】火葬棟 1階平面図(改修後)

NO.

E-13

SCALE

S=1/100



電機制御室	
Q	3
K	1

火葬棟 平面図 2F 1/100

※特記事項



株式会社 かめお設計
KAMEO ARCHITECTURAL 一級建築士事務所 (高知) 登録第 5 1 号 一級建築士登録第 7 8 5 7 4 号 亀尾明宏

DRAWN BY. 角田恵彦
CHECKED BY. 高橋宏明
DATE. R7.08

工事名 香南斎場照明LED化工事

図面名 【電灯設備】火葬棟 2階平面図(既存)

NO. E - 1 4

SCALE: S=1/100

會議室	
B	2
K	1

B器具はFL40W6本×2連結
改修後はトラフ(高さ70mmまで)40W4本×2連結に更新

SCALE.
S=1/100

※灯具のみ更新 ※更新なし、撤去後は配線残置適正処理す



管理棟北庭園	
k	3
l	2

※全て更新なし、配線残置適正処理す

管理棟東庭園	
k	4
j	2
l	2

※全て更新なし、
配線残置適正処理す

配置図 S=1:250

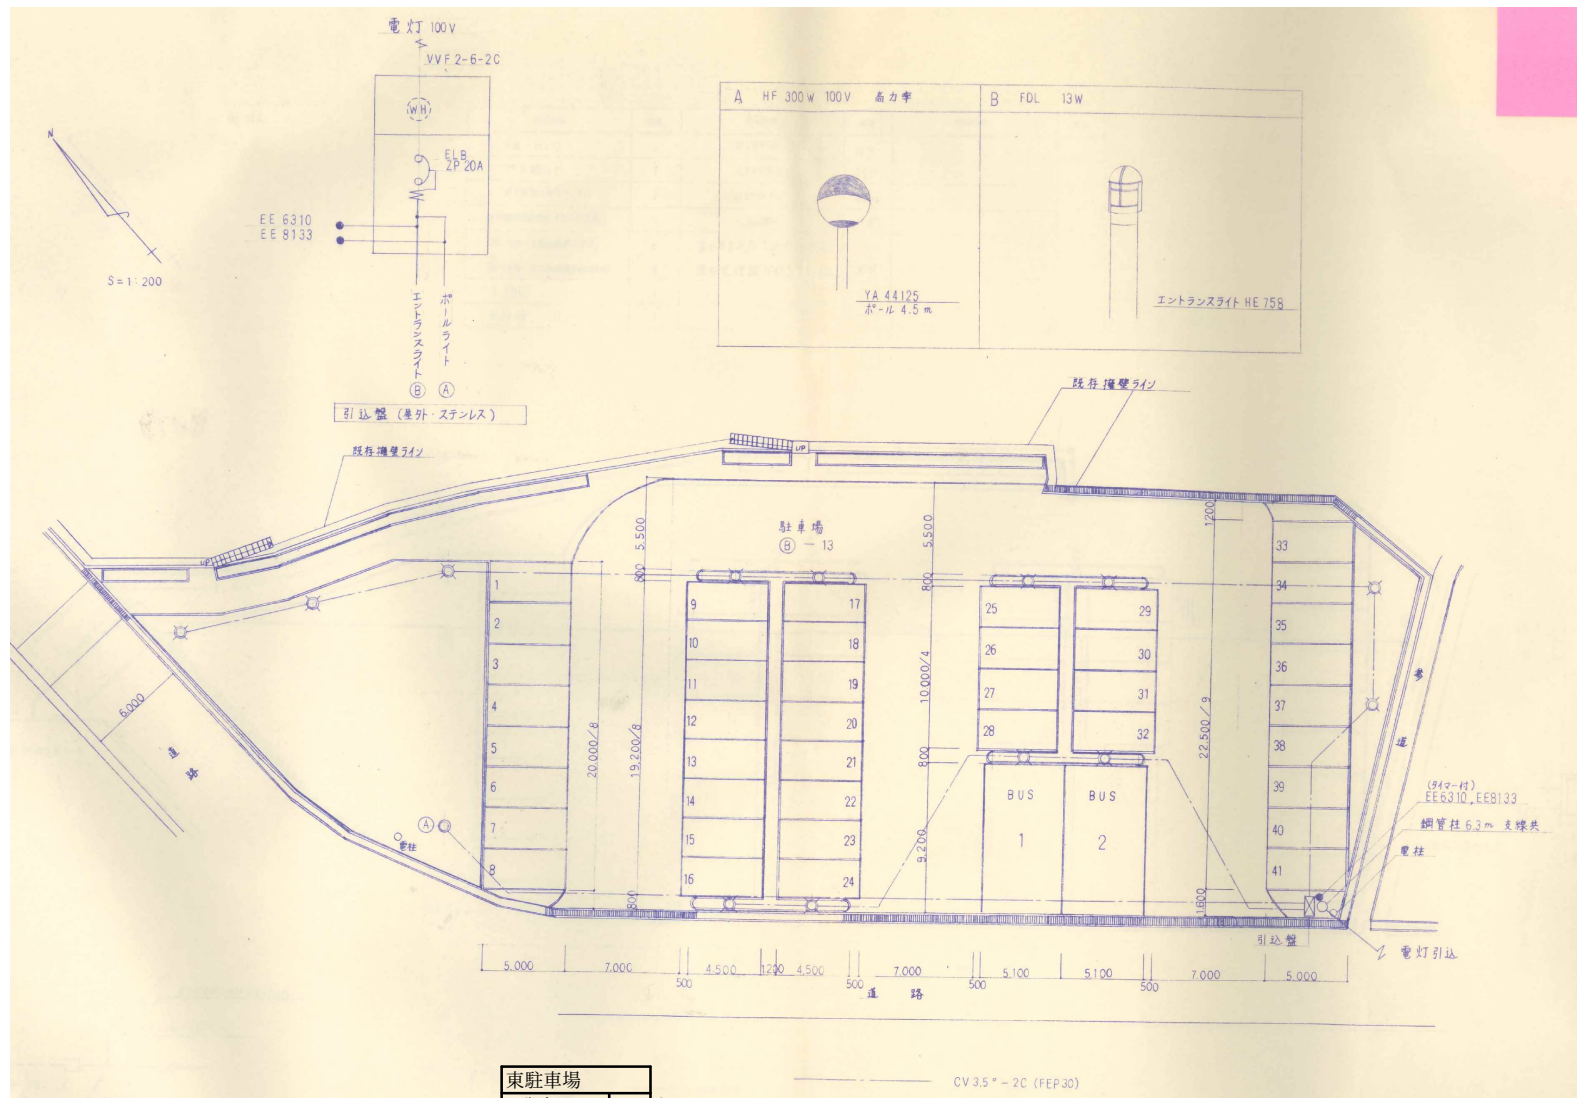
※灯具のみ更新

※灯具のみ更新

※全て更新なし、配線残置適正処理施す

※全て更新なし、
配線残置適正処理施す

※灯具のみ更新



東駐車場	
A駐車	1
B駐車	13

※灯具のみ更新

※特記事項



株式会社 かめお設計
KAMEO ARCHITECTURAL

DRAWN BY. 角田恵彦
CHECKED BY. 高橋宏明
DATE. R7.08
高知市一ツ橋町2丁目53番地2 PHONE 088-822-0597 FAX 088-822-0553
一級建築士事務所 (高知) 登録第51号 一級建築士登録第78574号 亀尾明宏

工事名 香南斎場照明LED化工事


図面名 【電灯設備】東駐車場 平面図 (既存)

NO. E-17

SCALE: S=1/100

踏込	
ニ	1
和室	
ニ	1

式場	
ニ	2
イ	2

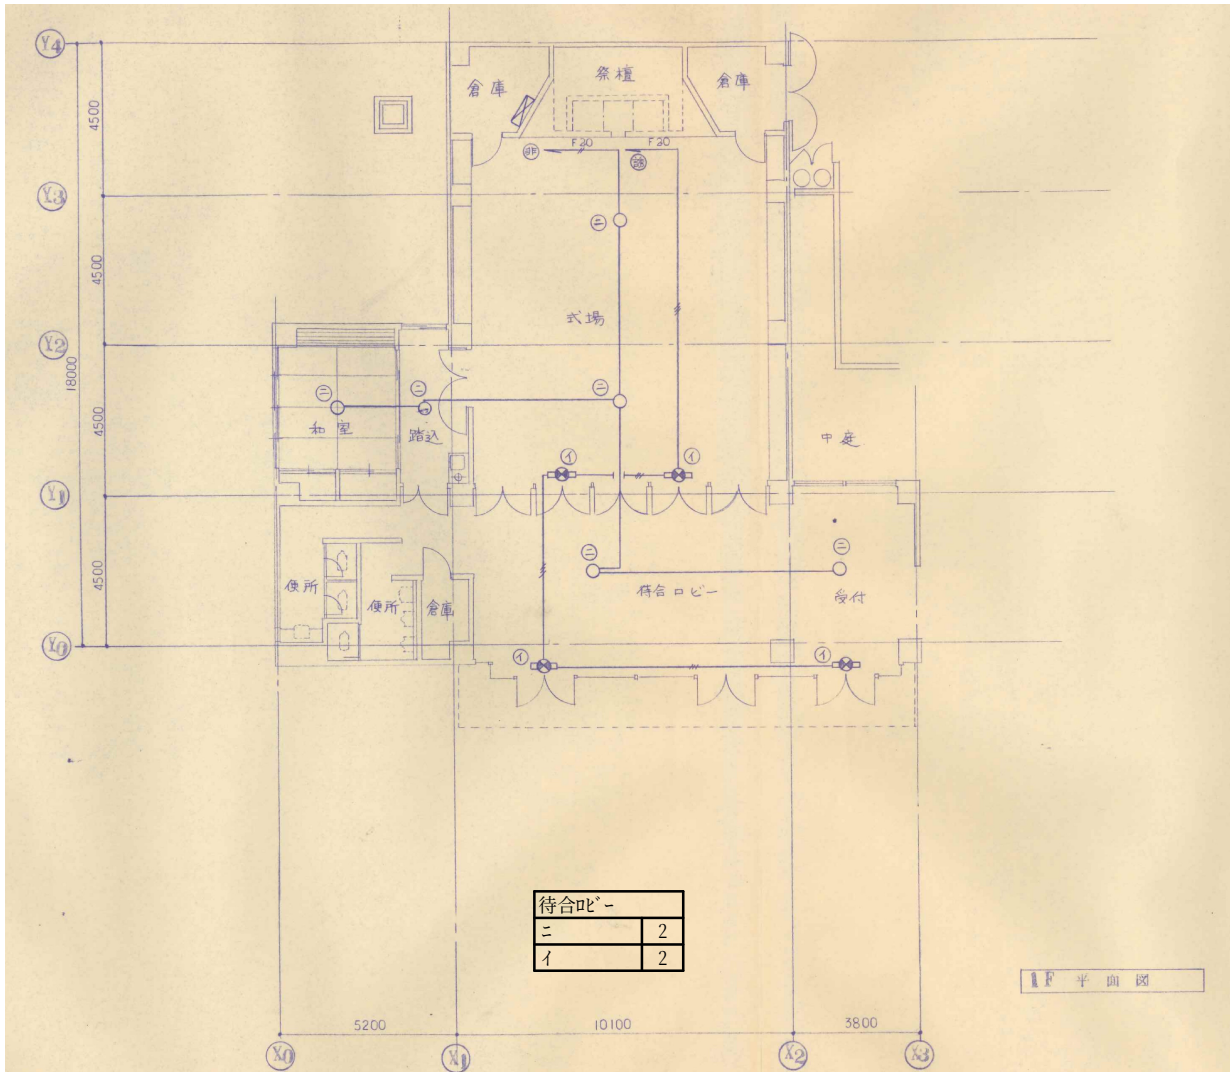

※特記事項



株式会社 かめお設計
KAMEO ARCHITECTURAL 一級建築士事務所 (高知) 登録第51号 一級建築士登録第78574号 亀尾明宏

DRAWN BY. 角田恵彦
CHECKED BY. 高橋宏明
DATE. R7.08

工事名 香南斎場照明LED化工事

図面名 【非常照明・誘導灯設備】式場棟 平面図(既存)

NO. E-18

SCALE: S=1/100

※本図は増築部分のみ

脱衣室	
713	1
控室	
713	1
警備室	
713	1


増築待合ロビー	
713	4
71B	2

凡例	—X—	配線引抜き配管位置
〃	—○—	配管配線既設箇所
〃	—X—	既設品撤去
〃	—○—	既設品撤去再取付
①	スポット型感知器	音動式 2機
②	〃	〃 1機 防水型
③	煙感知器	光電式 2機
配線凡例	非常灯	EM-EFF1.6m/m-2C
〃	〃	EM-EFF2.0m/m-2C
〃	誘導灯	EM-EFF1.6m/m-3C
〃	〃	EM-EFF2.0m/m-3C
〃	自火報	EM-AE0.9m/m-4C
J、BOX	ケーブル	4本以下 0.8102' X54 5本以上 0.8119' X54

照明器具撤去表

記号	容量	型式
b201	FL20WX1	選動口誘導灯 片面 直付

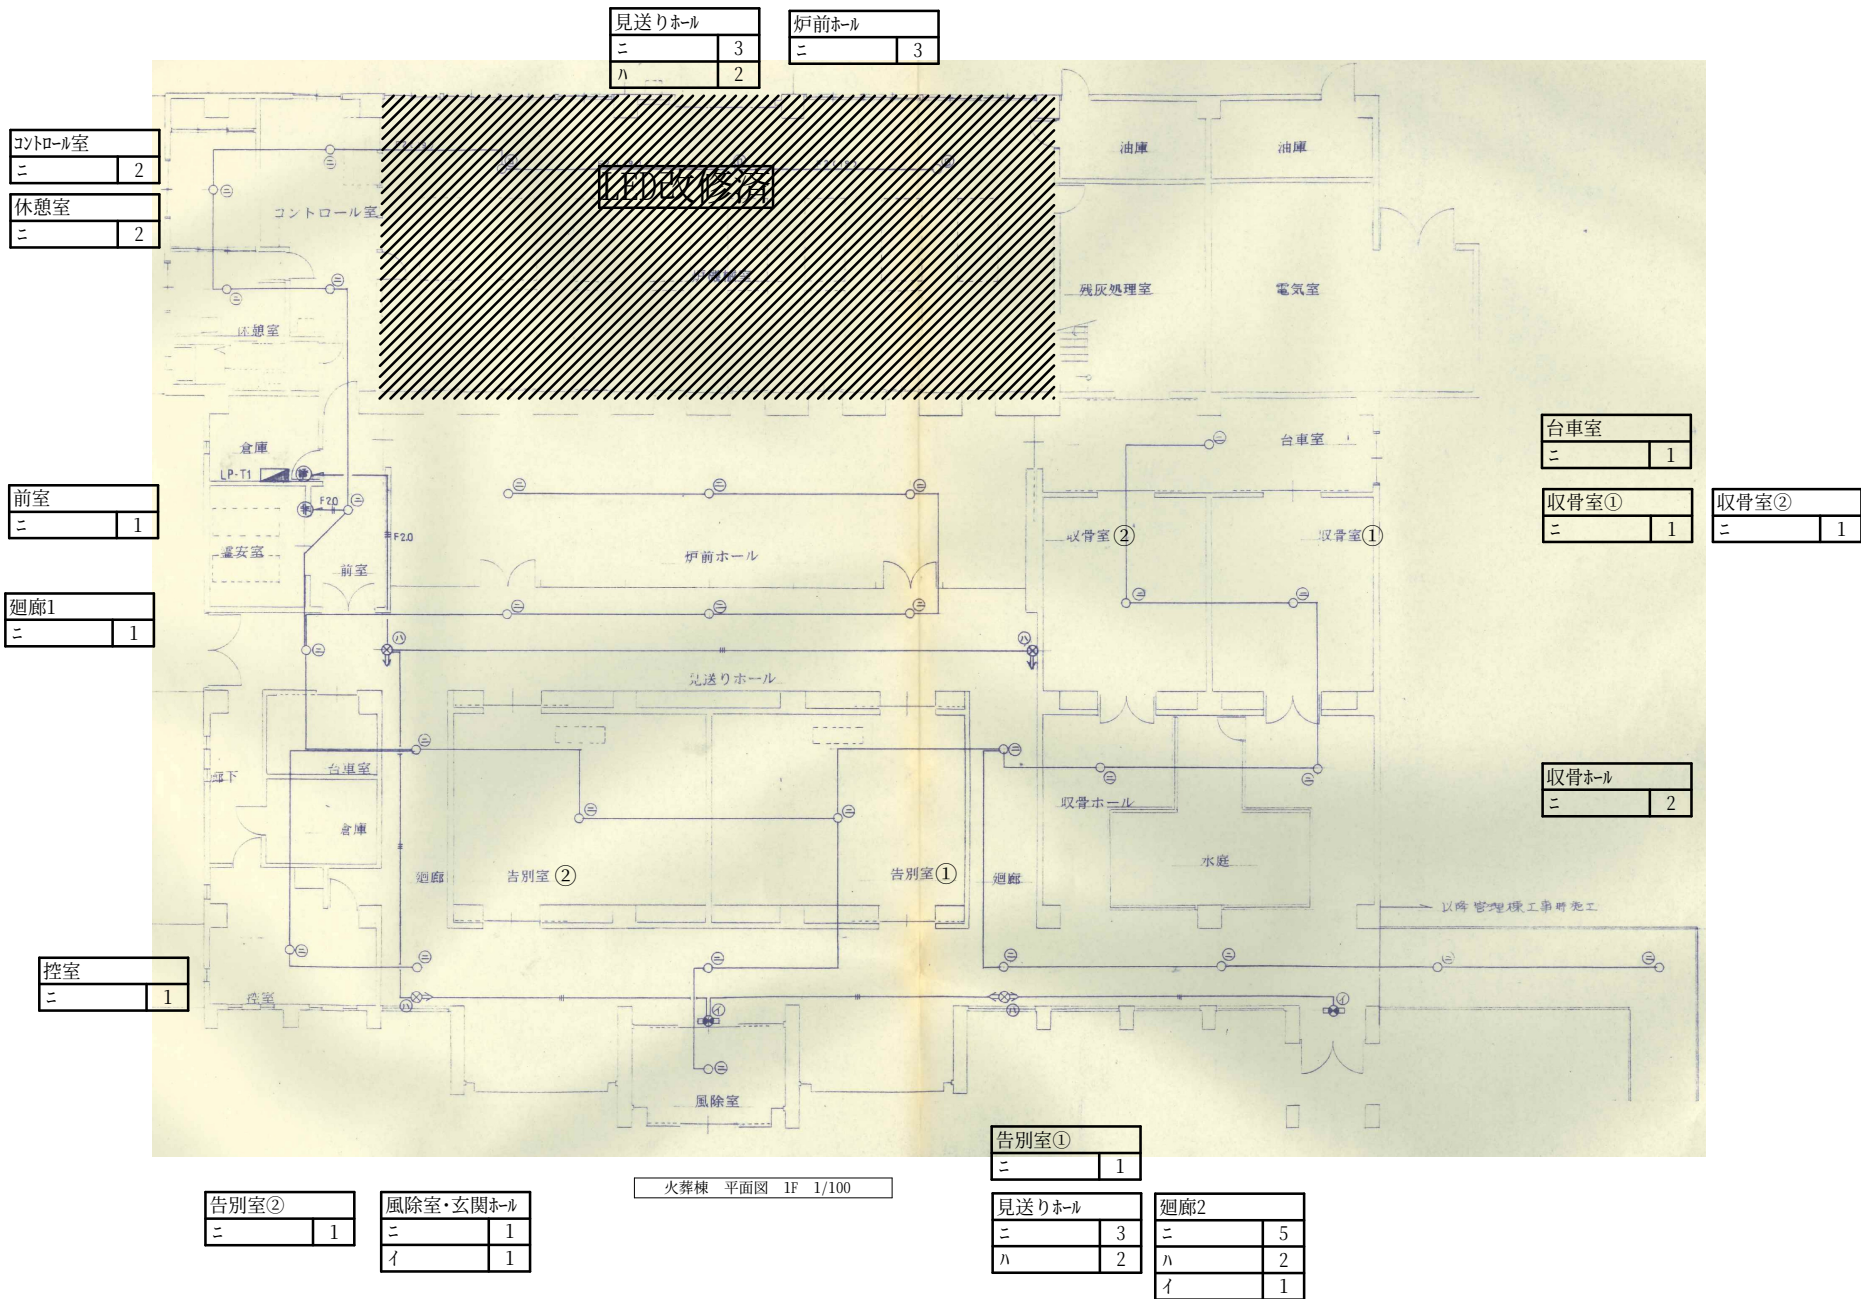平面図 S=1:100



喫茶コーナー	
ニ	1

廊下(喫茶前)	
ニ	1


会議室	
ニ	2

廻廊2	
ニ	1

風除室	
ニ	1
イ	1

廊下	
ニ	1
イ	1

事務室	
ニ	1

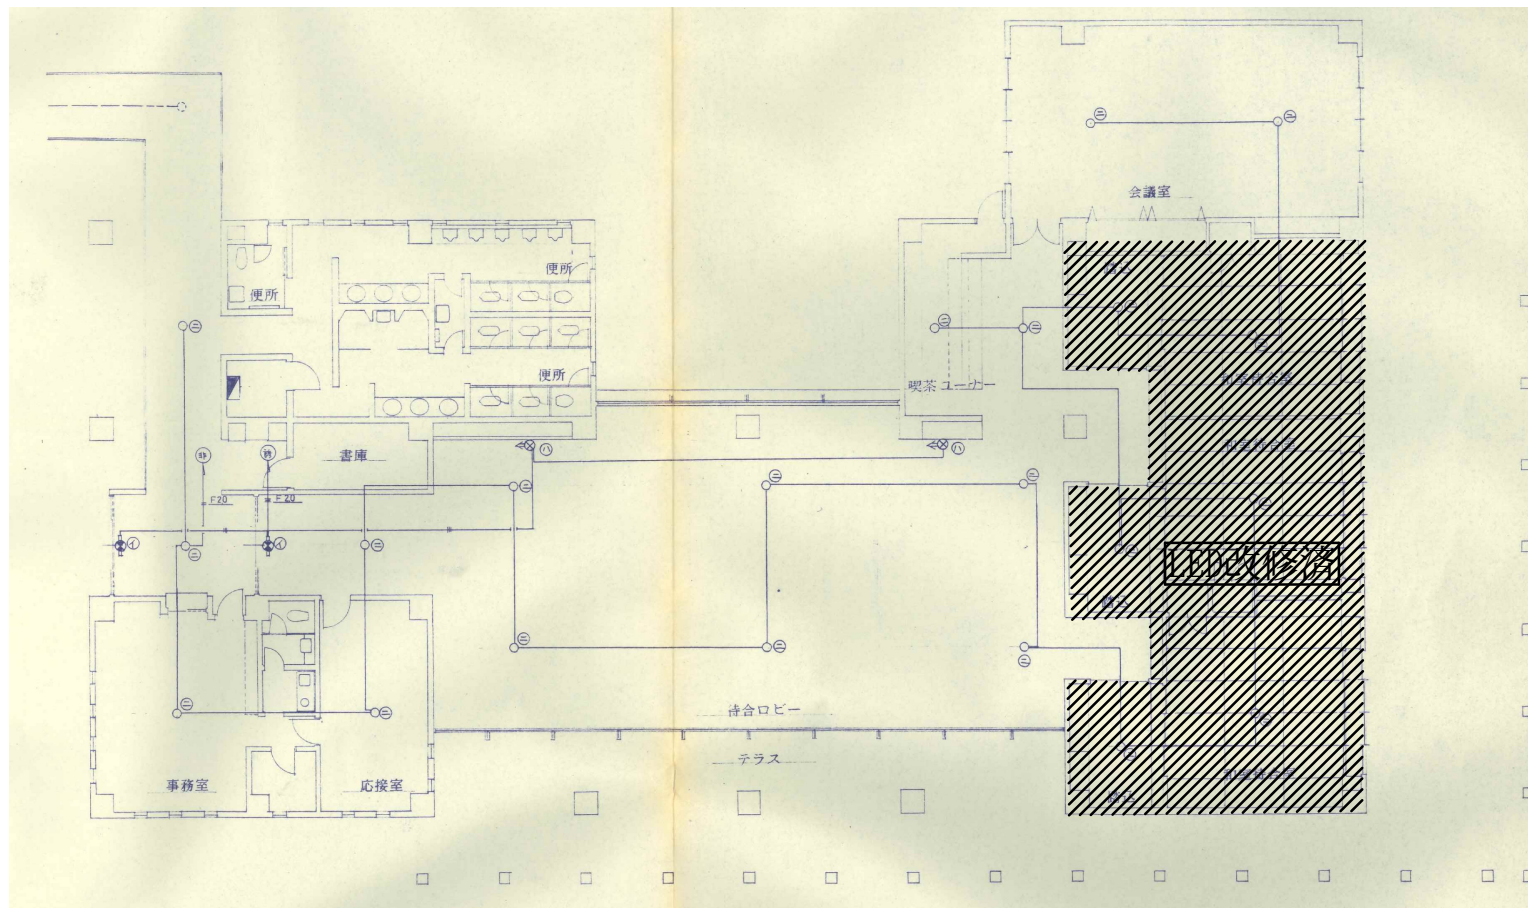

応接室	
ニ	1

ロビー	
ニ	6
ハ	2

※特記事項



株式会社 かめお設計
KAMEO ARCHITECTURAL 一級建築士事務所 (高知) 登録第51号 一級建築士登録第78574号 亀尾明宏

DRAWN BY. 角田恵彦
CHECKED BY. 高橋宏明
DATE. R7.08

工事名 香南斎場照明LED化工事


図面名 【非常照明・誘導灯設備】管理棟 平面図(既存)

NO. E-21

SCALE: S=1/100

踏込	
U	2
和室	
E(ランプ交換)	4

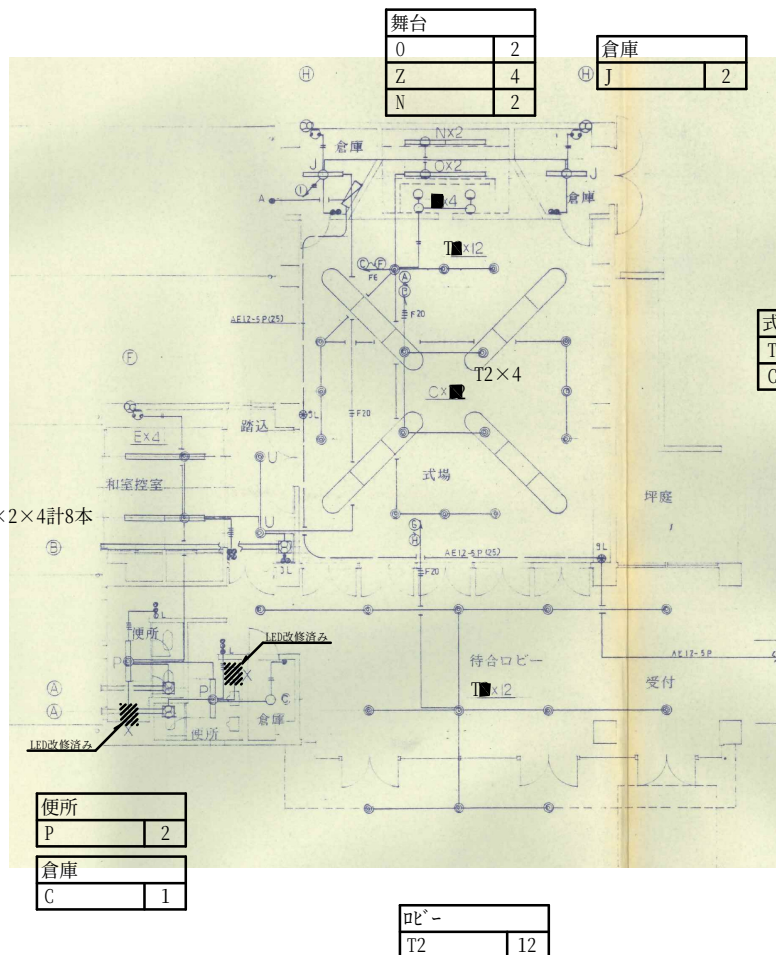※器具流用、FL40W×2×4計8本



式場	
T2	16
C(ランプ交換)	12

※器具流用、FL40W×4×12計48本

配線凡例	— FV1.6 2.3C — FV1.6 2.3C — 他 FV1.6 2.3C
ポイントボックス	配線 5本以下 OB102×54 5本以上 OB119×54
竣工図仕様	
(A)	天井埋込 204 2.3C 90 100 2.3C SUS316WC 井 VD-18ZPT
(B)	270 2.3C 180 2.3C VD-18ZST
(C)	(別添) 130 2.3C 100 2.3C VD-15LZS LCZ-1502W
(D)	120 2.3C VD-13ZT
(E)	270 2.3C 150 2.3C VD-18ZXC-W
(F)	電気式 250 2.3C 本機 EX-25SG-2H
(G)	250 2.3C EX-25EX-W
(H)	200 2.3C EX-20EX-W
(I)	電気式 250 2.3C EX-25LMF
(J)	電気式 250 2.3C EX-20EX-W
(K)	250 2.3C PF-25ASE-V
配線器具	天井ボックスメン 180 100 2.3C 新金庫ヤマト

※特記事項



株式会社 かも設計
KAMEO ARCHITECTURAL

DRAWN BY.

角田恵彦

CHECKED BY.

高橋宏明

DATE.

R7.08

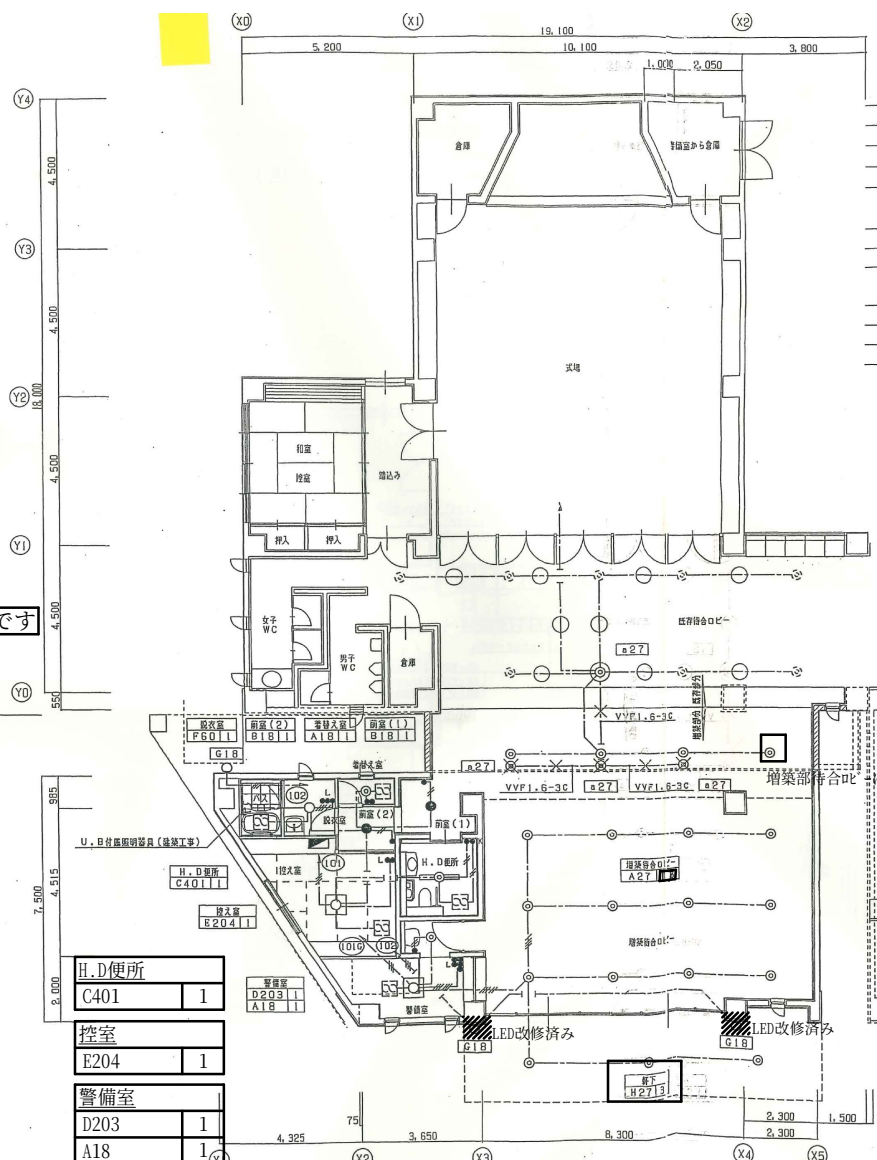
高知市一ツ橋町2丁目53番地2 PHONE 088-822-0597 FAX 088-822-0553
一級建築士事務所 (高知) 登録第51号 一級建築士登録第78574号 亀尾明宏

工事名 香南斎場照明LED化工事

図面名 【電灯設備】式場棟 平面図 (改修後)

NO. E-22

SCALE: S=1/100



凡例	—X—	配線引抜き配管設置
〃	—○—	配管配線既存箇所
〃	—X—	既存品撤去
〃	○	既存品撤去再取付
〃	○	既存品活用

●	埋込スイッチ	1P15A	ネーム付	新金属プレート
●L			パイロット付	
●K	24時間保安専用コントロールスイッチ	カバー付入・切スイッチ	ランプ付	0.4A P-11SWL

配線凡例	—//—	EM-EFF1.6m/m-2C, 3C	その他EM-EFF1.6m/m-2, 3C
	—//—	EM-EFF2.0m/m-3C	
		ケーブル配線の立上り立下りは、電線管(PF)にて保護	
J. BOX	ケーブル	4本以下	0.8102' X 54
		5本以上	0.8119' X 54

照明器具撤去表

記号	容量	型式
a27	FDL27WX1	ダウンライト

(注) 本図は増築部の既存図です

通路	G18	1
脱衣室	F60	1
前室?	B18	1
着替え室	A18	1
前室?	B18	1

H.D便所	C401	1
控室	E204	1
警備室	D203	1
	A18	1

待合台	A27	17
-----	-----	----

軒下	H27	3
----	-----	---

平面図 S=1:100


コントロール室	
F	5
休憩室	
e	1
d	1

浴室	
f(7/7° 交換)	1
更衣室	
f(7/7° 交換)	1
電気室	
J	1

霊安室	
U	2
前室	
U	2

台車室1	
J	1
台車室2	
J	1
通路	
U	1

控室	
D	5

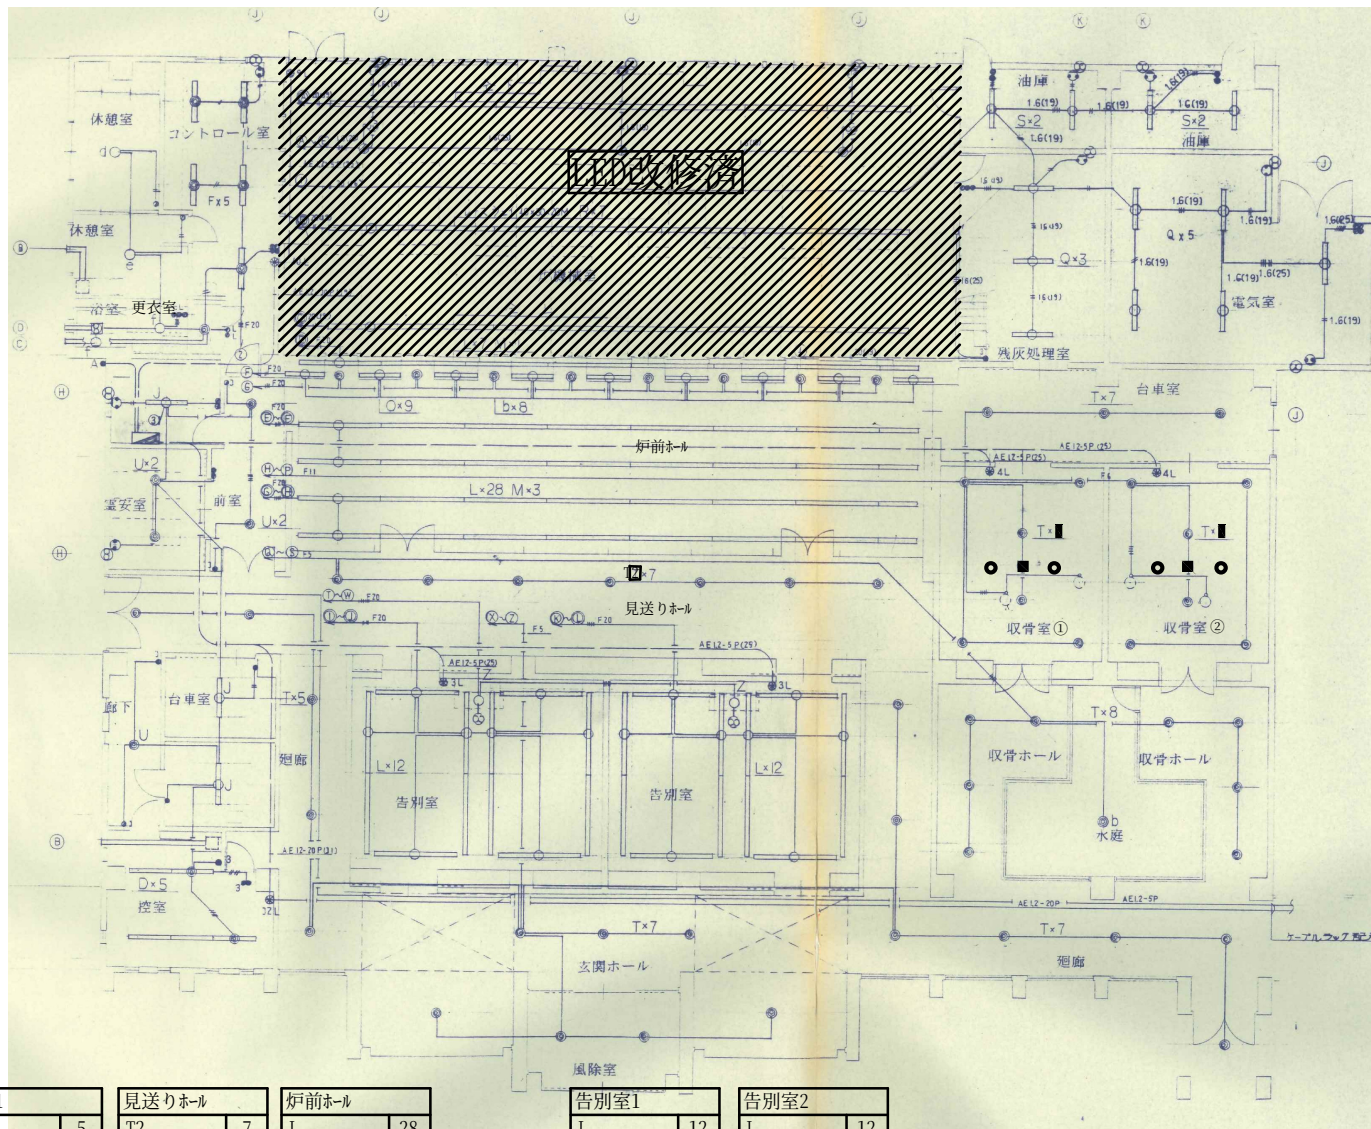

油庫	
S	4
残灰処理室	
Q	3
電気室(東)	
Q	5

台車室	
T	3

収骨室1	
T	8

収骨室2	
T	8

収骨ホール	
T	8

水庭	
b	1

廻廊2	
T	7


廻廊1	
T	5

見送りホール	
T2	7

炉前ホール	
L	28
M	3
b	8
0	9

告別室1	
L	12
玄関・風除室	
T	7

告別室2	
L	12

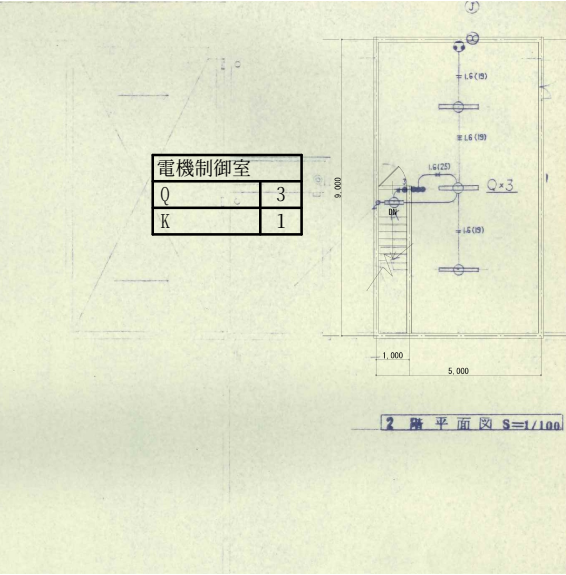

※特記事項



株式会社 かめお設計
KAMEO ARCHITECTURAL 一般建築士事務所 (高知) 登録第 51 号 一級建築士登録第 78574 号 亀尾明宏

DRAWN BY. 角田恵彦
CHECKED BY. 高橋宏明
DATE. R7.08

工事名 香南斎場照明LED化工事

図面名 【電灯設備】火葬棟 2階平面図(改修後)

NO. E - 25

SCALE. S=1/100

喫茶コーナー	
G	3

廊下(喫茶前)	
U	3

会議室		
B(ラフ°交換)	2	※40W16本
B2	4	※増設
K	1	

多目的トイレ	
i(ラフ°交換)	1

※タウライト(換気扇付)

トイレ通路	
U	3

男子トイレ	
U	5

女子トイレ	
U	7

電気室	
K	1

公衆電話	
W	2

廻廊2	
T	1

公衆電話前廊下	
U	1

風除室	
T	4

書庫	
I	1

廊下	
T	4

事務室	
H	6

便所	
V	1

※タウライト(換気扇付)

洗面室	
K	1

ロッカー室	
K	1

応接室	
A(ラフ°交換)	2

※40W×4本

ロビー	
Y	3
L	13
M	1
T2	4
h	28

待合ロビー 新設タウライトの改修内容
タウライトh×28の電源制御は既存撤去するシステム「リーズ」の
リコンスイッチ(5系統STUVW)の4系統(STUV)を流用、余った
1系統(W)は予備とする。

通路1	
U	2

通路2	
U	1

※特記事項



株式会社 かめお設計
KAMEO ARCHITECTURAL

DRAWN BY.

CHECKED BY.

DATE.

角田恵彦

高橋宏明

R7.08

高知市一ツ橋町2丁目53番地2

PHONE 088-822-0597 FAX 088-822-0553

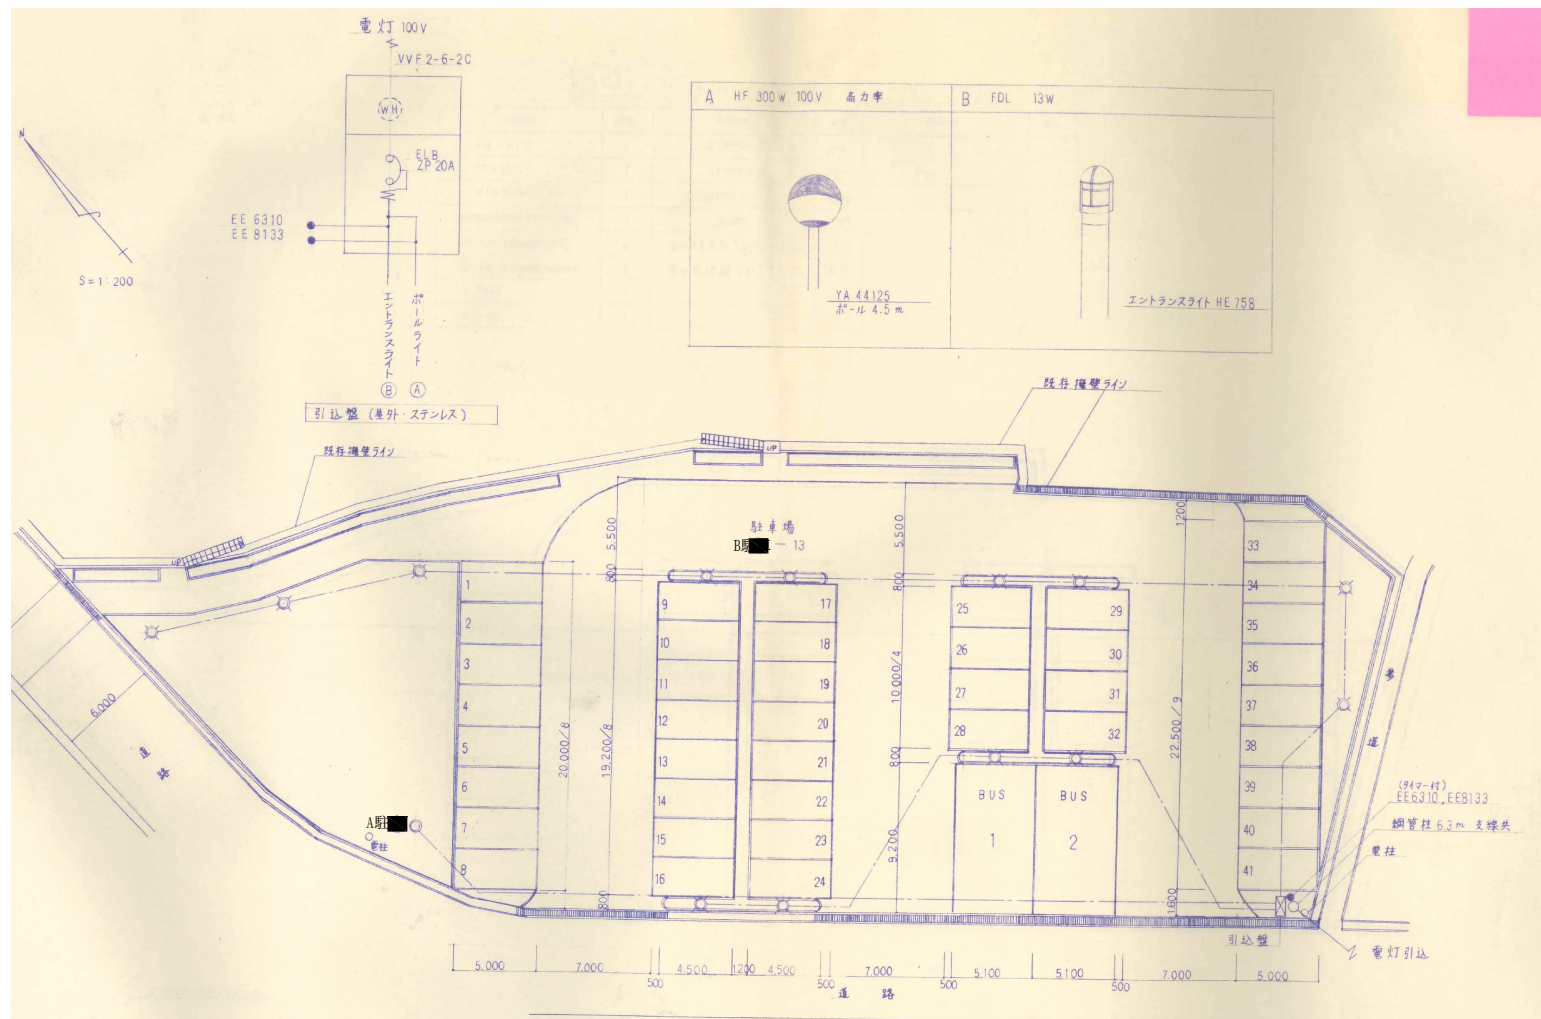
一級建築士事務所 (高知) 登録第51号 一級建築士登録第78574号 亀尾明宏

工事名 香南斎場照明LED化工事

図面名 【電灯設備】管理棟 2階平面図(改修後)

NO. E-26

SCALE: S=1/100



東駐車場	
A駐車	1
B駐車	13

※灯具交換

※既存ポール取付部 箇合注意すること。

※特記事項



株式会社 かめお設計
KAMEO ARCHITECTURAL

DRAWN BY. 角田恵彦
CHECKED BY. 高橋宏明
DATE. R7.08
高知市一ツ橋町2丁目53番地2 PHONE 088-822-0597 FAX 088-822-0553
一級建築士事務所 (高知) 登録第51号 一級建築士登録第78574号 亀尾明宏

工事名 香南斎場照明LED化工事


図面名 【電灯設備】東駐車場 平面図 (改修後)

NO. E - 28

SCALE: S=1/100

踏込	
ニ	1
和室	
ニ	1

式場	
ニ	2
イ	1

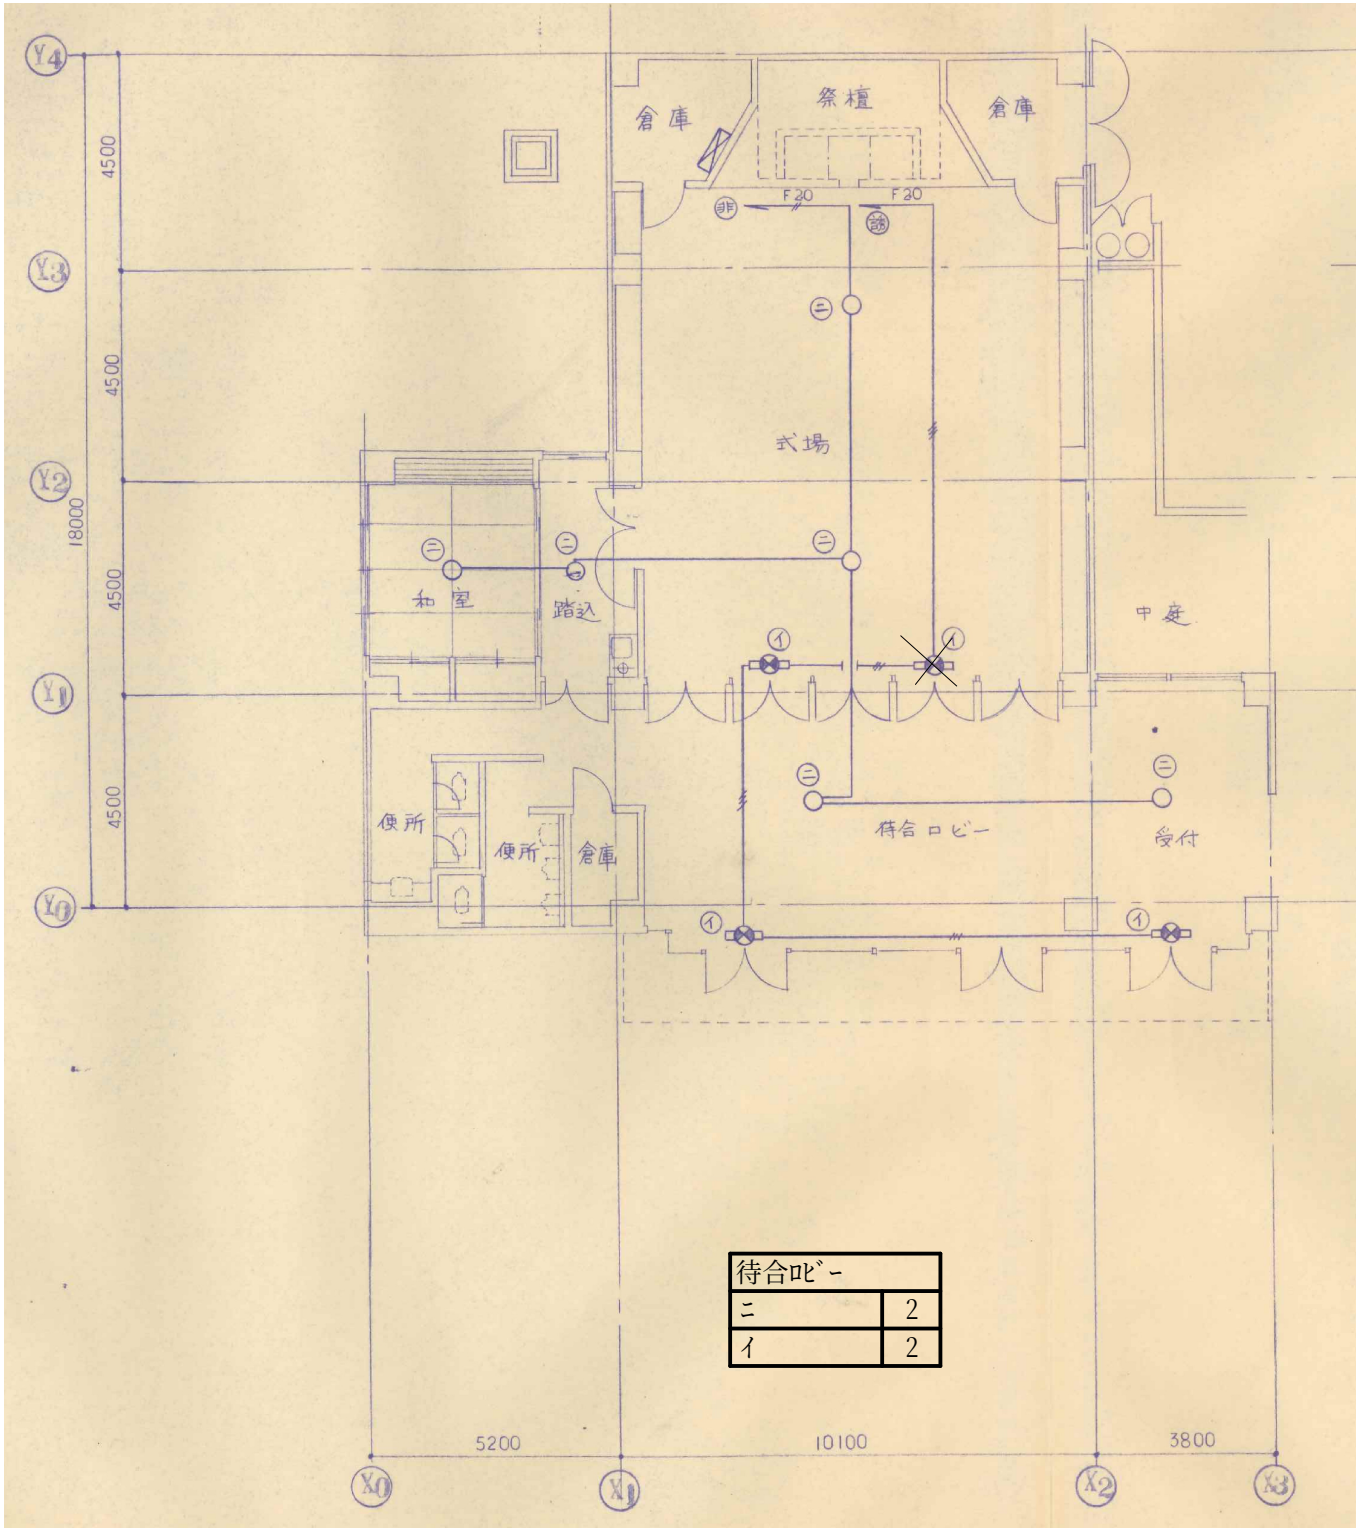

※特記事項



DRAWN BY. 角田憲彦
CHECKED BY. 高橋宏明
DATE. R7.08
株式会社 かめお設計
高知市一ツ橋町2丁目53番地2
PHONE 088-822-0597 FAX 088-822-0553
KAMEO ARCHITECTURAL 一級建築士事務所(高知) 登録第51号 一級建築士登録第78574号 亀尾明宏

工事名 香南斎場照明LED化工事


図面名 【非常照明・誘導灯設備】式場棟 平面図(改修後)

NO. E- 29

SCALE.
S=1/100

※本図は増築部分のみ

前室?		
713	1	※新設
前室?		
713	1	※新設
脱衣室		
713	1	
控室		
713	1	
警備室		
713	1	

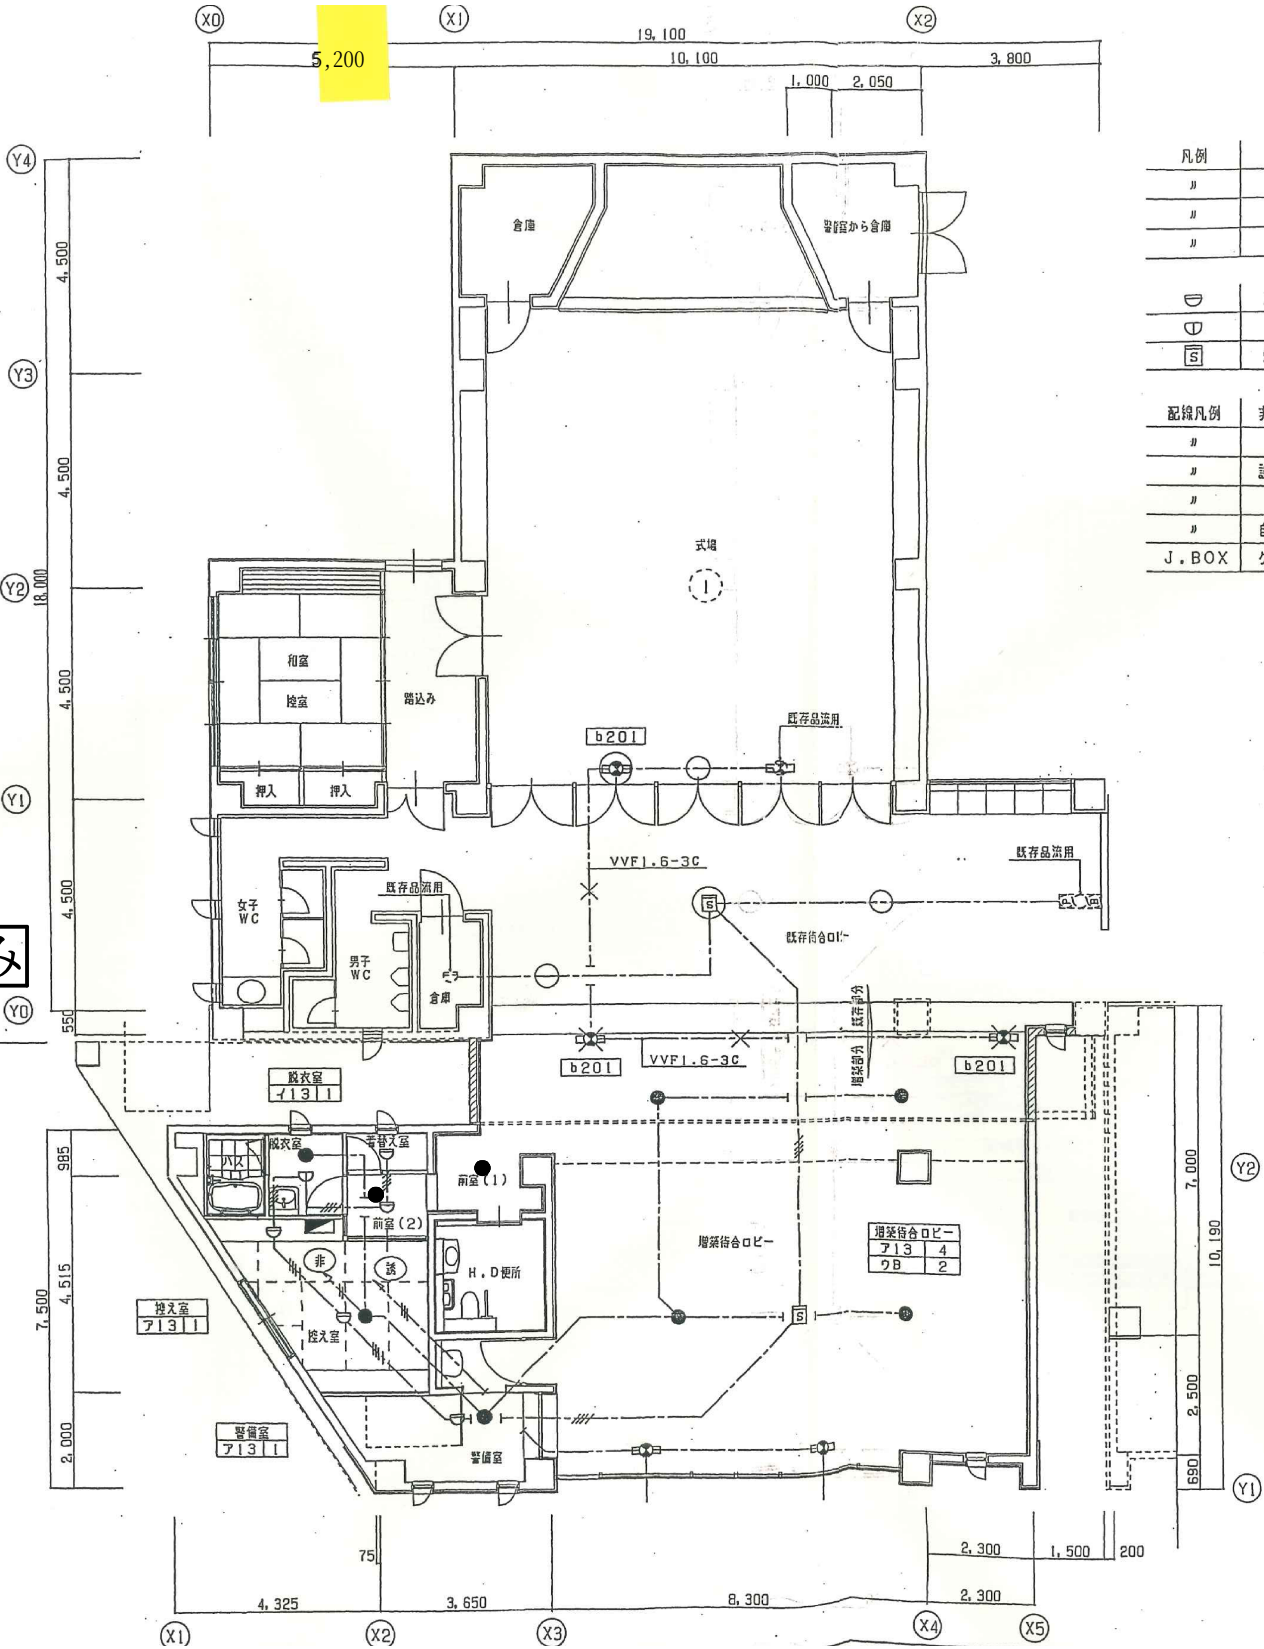

凡例	—×—	配線引抜き配管放置
〃	—○—	配管配線既存流用
〃	—×—	既存品撤去
〃	—○—	既存品撤去再取付
⌒	スポット型感知器	差動式 2種
⌒	〃	〃 1種 防水型
⌒	煙感知器	光電式 2種
配線凡例	非常灯	EM-EFF1.6m/m-2C
〃	〃	EM-EFF2.0m/m-2C
〃	誘導灯	EM-EFF1.6m/m-3C
〃	〃	EM-EFF2.0m/m-3C
〃	自火報	EM-AEO.9m/m-4C
J.BOX	ケーブル 4本以下	O.B102' X54
	5本以上	O.B119' X54

照明器具撤去表

記号	容量	型式
b201	FL20WX1	避難口誘導灯 片面 直付

増築待合ロビー	
713	4
71B	2

平面図 S=1:100

※特記事項



株式会社 かめお設計
KAMEO ARCHITECTURAL—般建築士事務所（高知）登録第51号 一級建築士登録第78574号 亀尾明宏

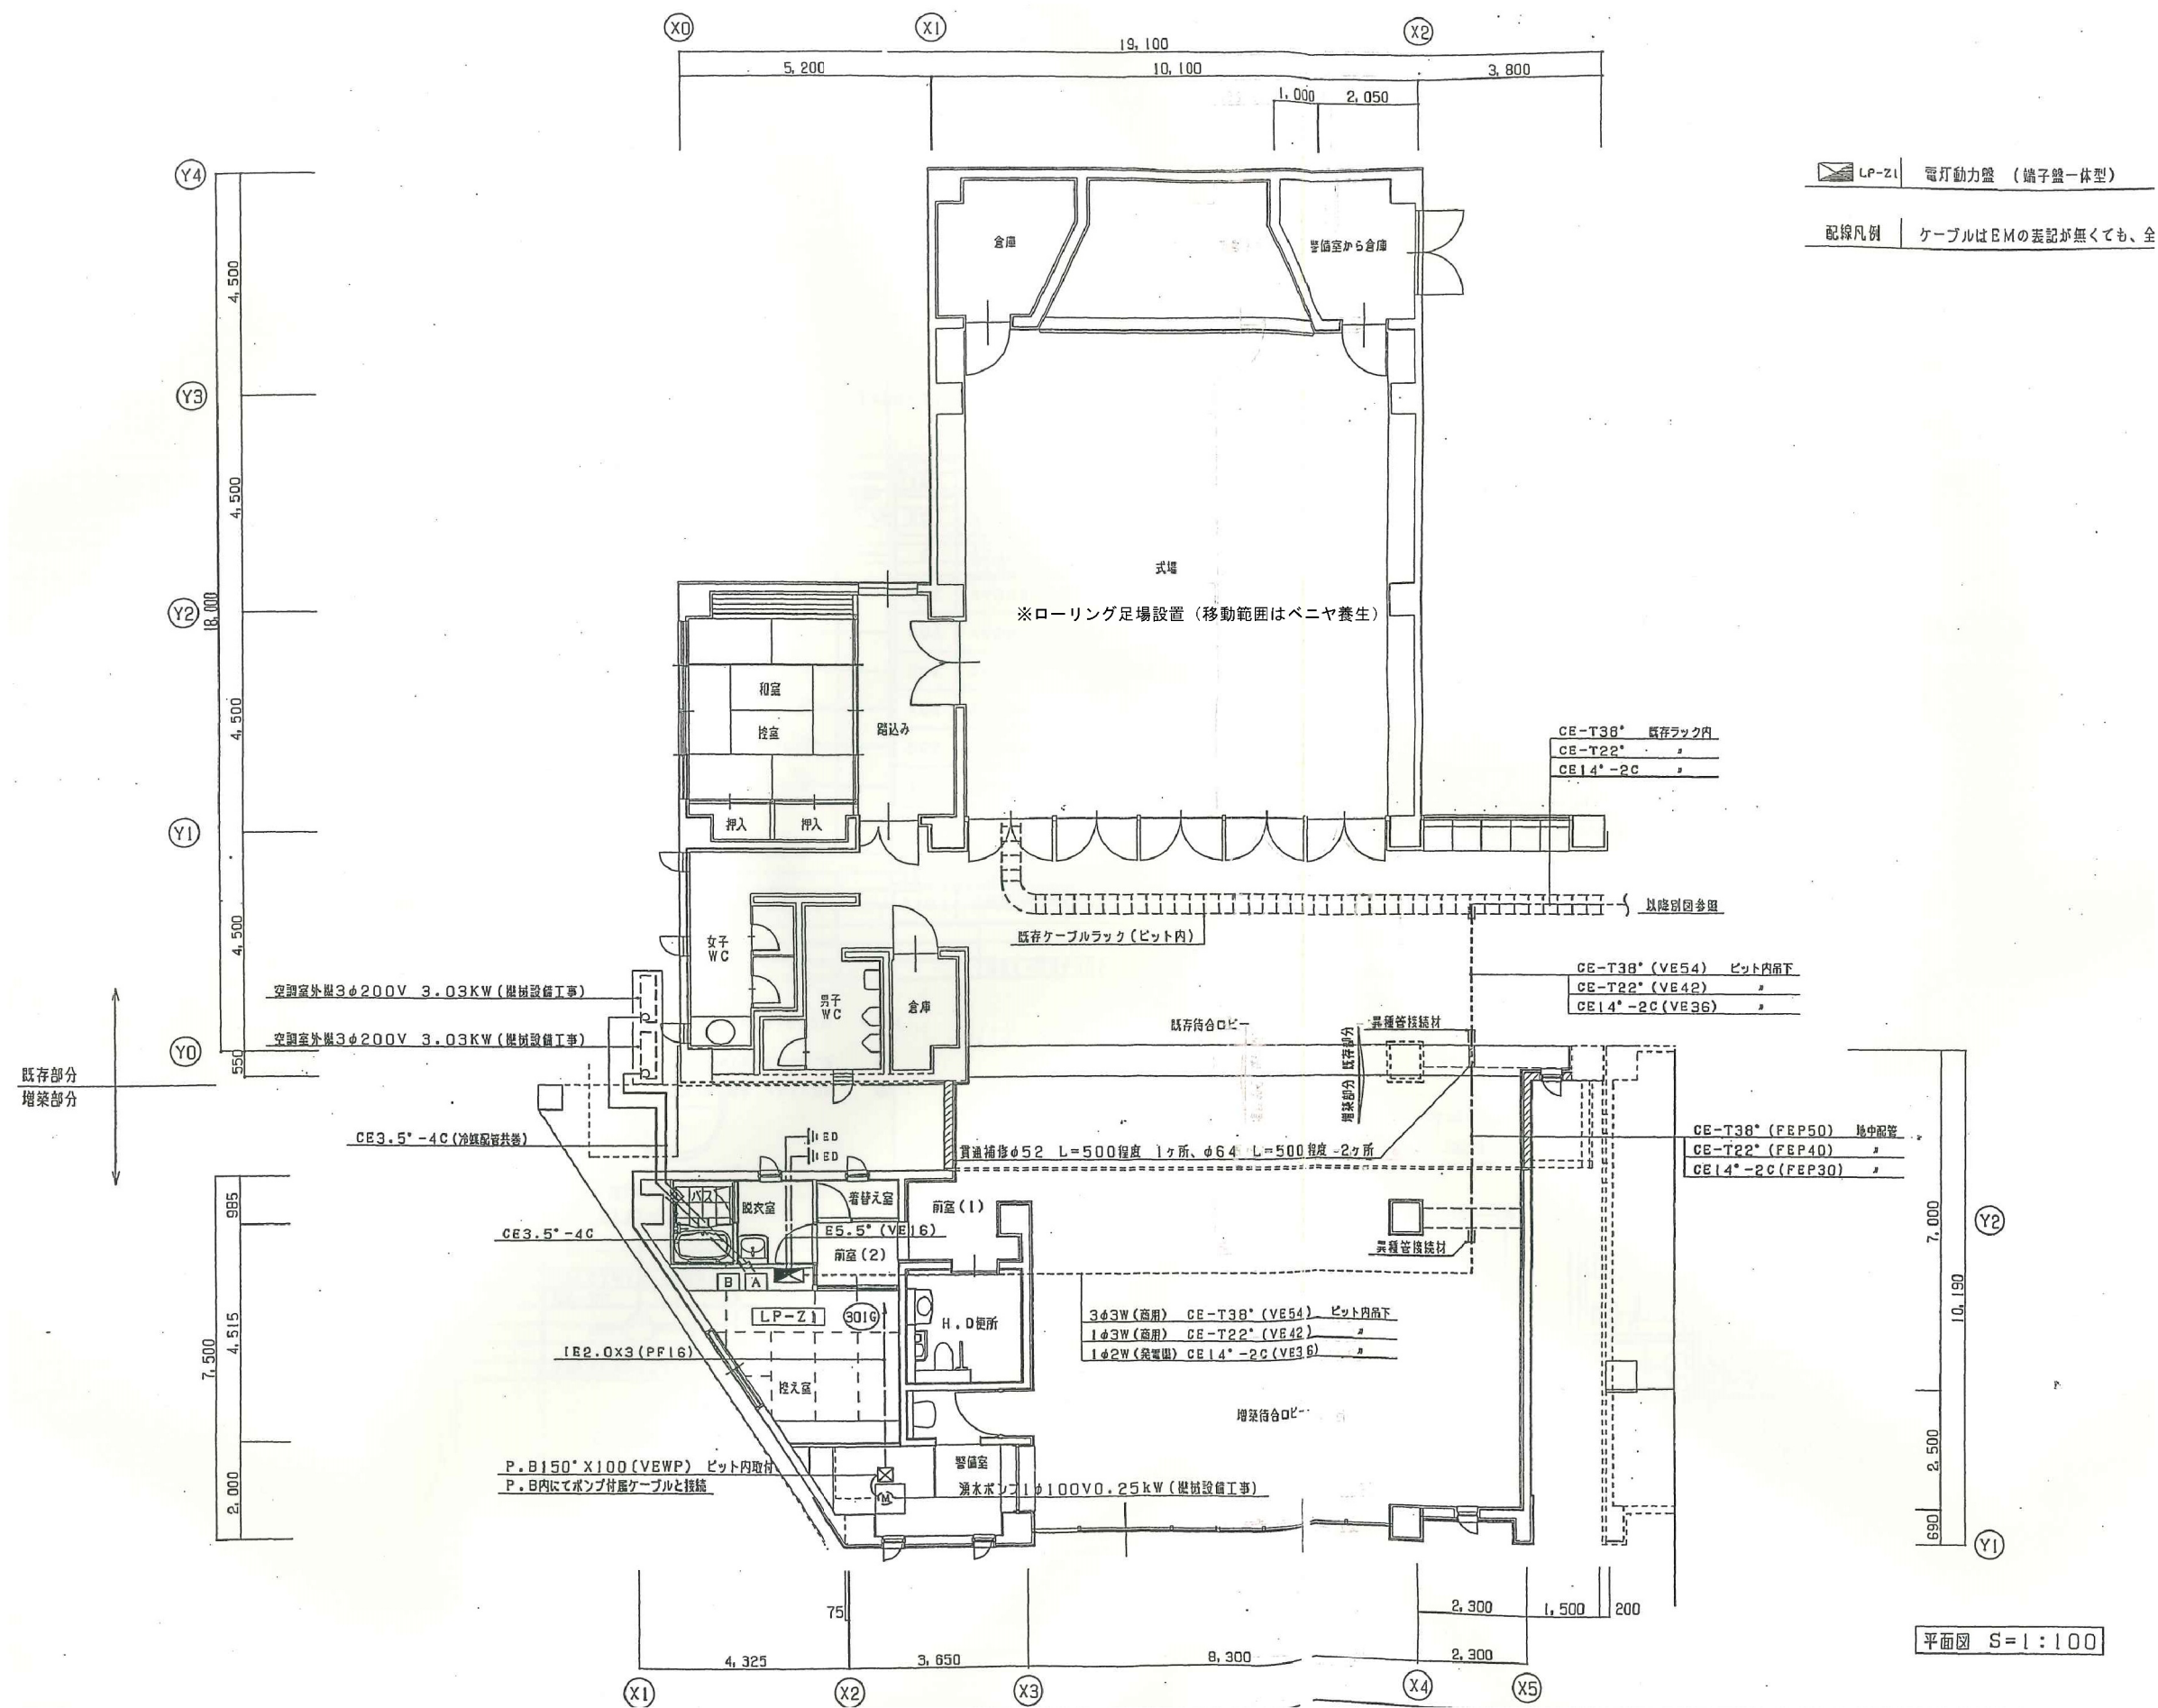
DRAWN BY. 角田憲彦
CHECKED BY. 高橋宏明
DATE. R7.08

工事名 香南斎場照明LED化工事

図面名 【非常照明・誘導灯設備】式場棟増築部 平面図(改修後)

NO. E- 30

SCALE. S=1/100



※特記事項

株式会社 かめお設計
KAMEO ARCHITECTURAL OFFICE

DRAWN BY: 亀尾 明宏
CHECKED BY:
DATE:
高知市一ツ橋町2丁目53番地2 PHONE 088-822-0507 FAX 088-822-0558
一級建築士事務所 (高知) 登録第51号 一級建築士登録第78574号

工事名 香南斎場照明LED化工事
図面名 式場棟 (既存・増築) 平面図 (参考)

NO. E-32
SCALE

式場棟					床										巾 木 ・ 腰				壁 ・ 柱 型										梁 型		天 井										摘 要	
階	室 名	内 装 制 限 (下配以上)	ス ラ ブ 天 端 (FL±)	床 仕 上 面 レ ベ ル (FL±)	天 井 高 CH	外国産御影石 ミスター仕上	アポマーブル ②15	硝子タイル 300角	ビニル床タイル ②2.0	ビニル床タイル ③3.0	外国産大理石 本巻	タイルカーペット	量販 (マタロ)	硝子 ②15	木製 巾木 H75				外国産大理石 本巻	C	GW ⑤50	硝子 ②15	硝子 ②15	
※特記事項



株式会社 かめお設計
KAMEO ARCHITECTURAL OFFICE

DRAWN BY

CHECKED BY

DATE

高知市一ツ橋町2丁目53番地2 PHONE 088-822-0507 FAX 088-822-0558
一級建築士事務所 (高知) 登録第51号 一級建築士登録第78574号

亀尾 明宏

工事名

香南斎場照明LED化工事

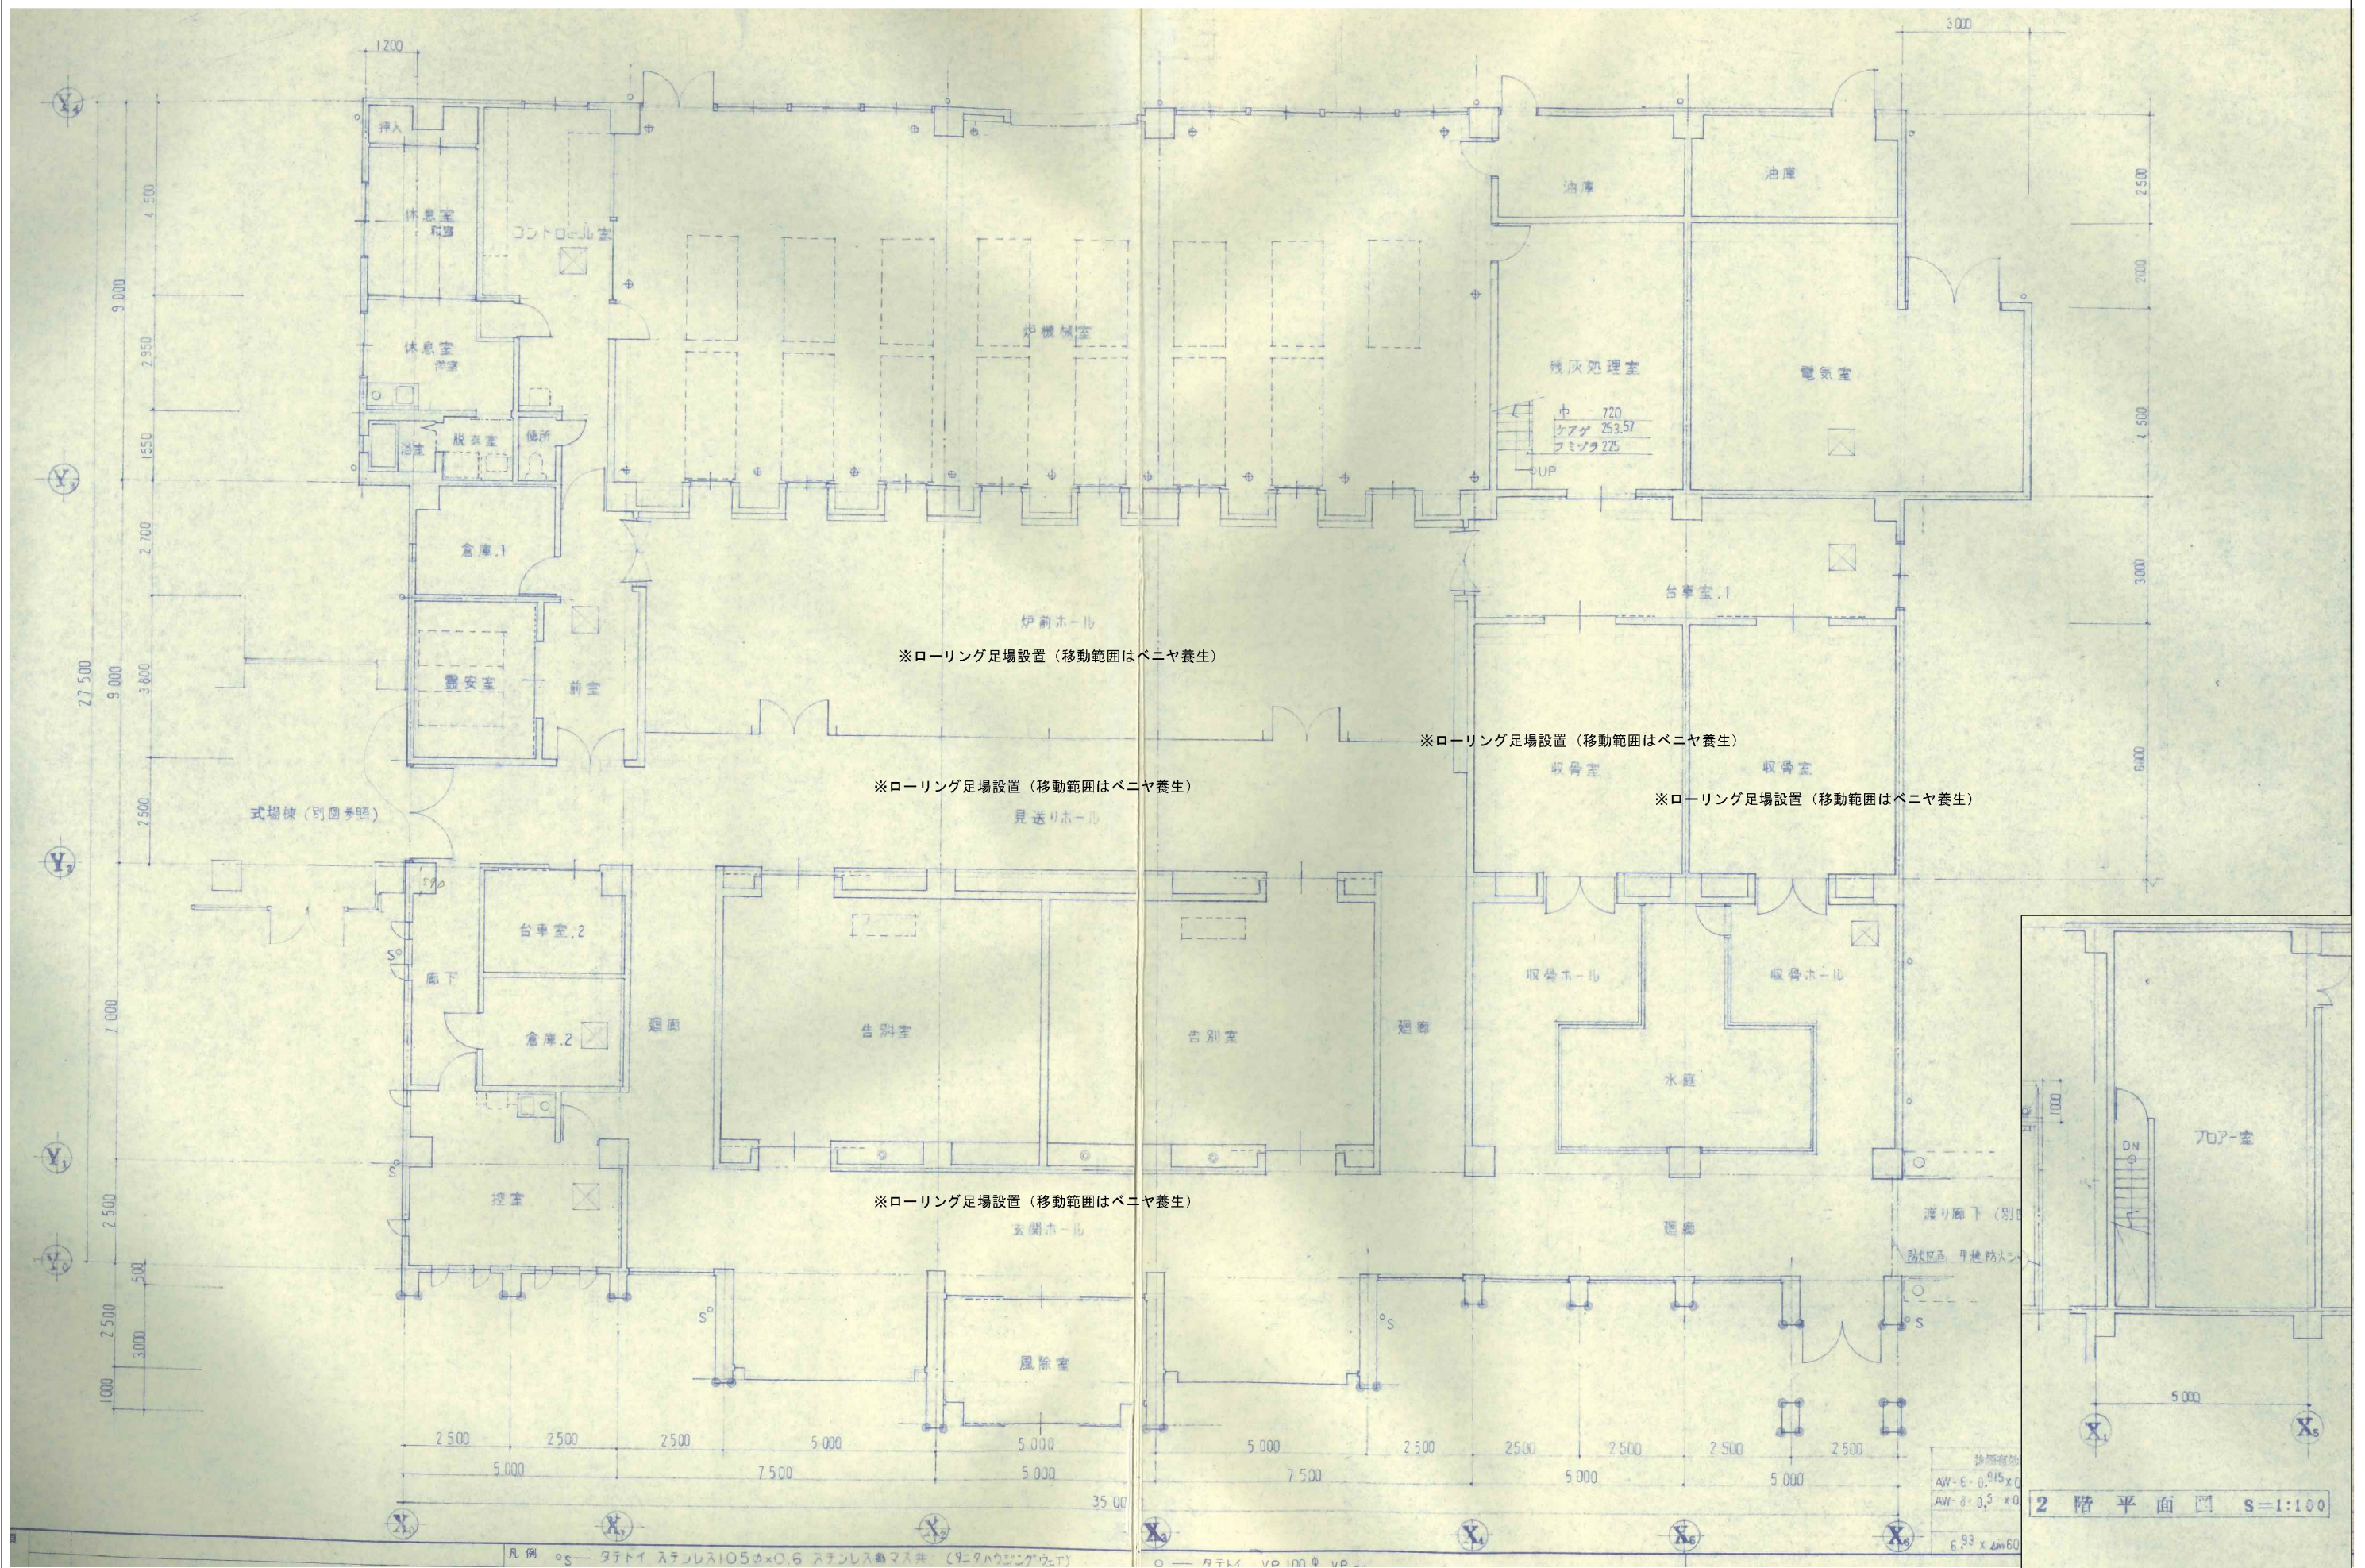
図面名

式場棟 (既存) 仕上表 (参考)

NO

E-33


SCALE



※特記事項	株式会社 かもお設計 KAMOE ARCHITECTURAL OFFICE 高知市一ツ橋町2丁目53番地2 PHONE 088-822-0607 FAX 088-822-0558 一級建築士事務所(高知)登録第51号 一級建築士登録第78574号 亀尾 明宏	工事名 香南斎場照明LED化工事 図面名 火葬棟平面図 1,2階(参考)	NO E-35 SCALE
--------------	---	--	-----------------------------

[illegible]

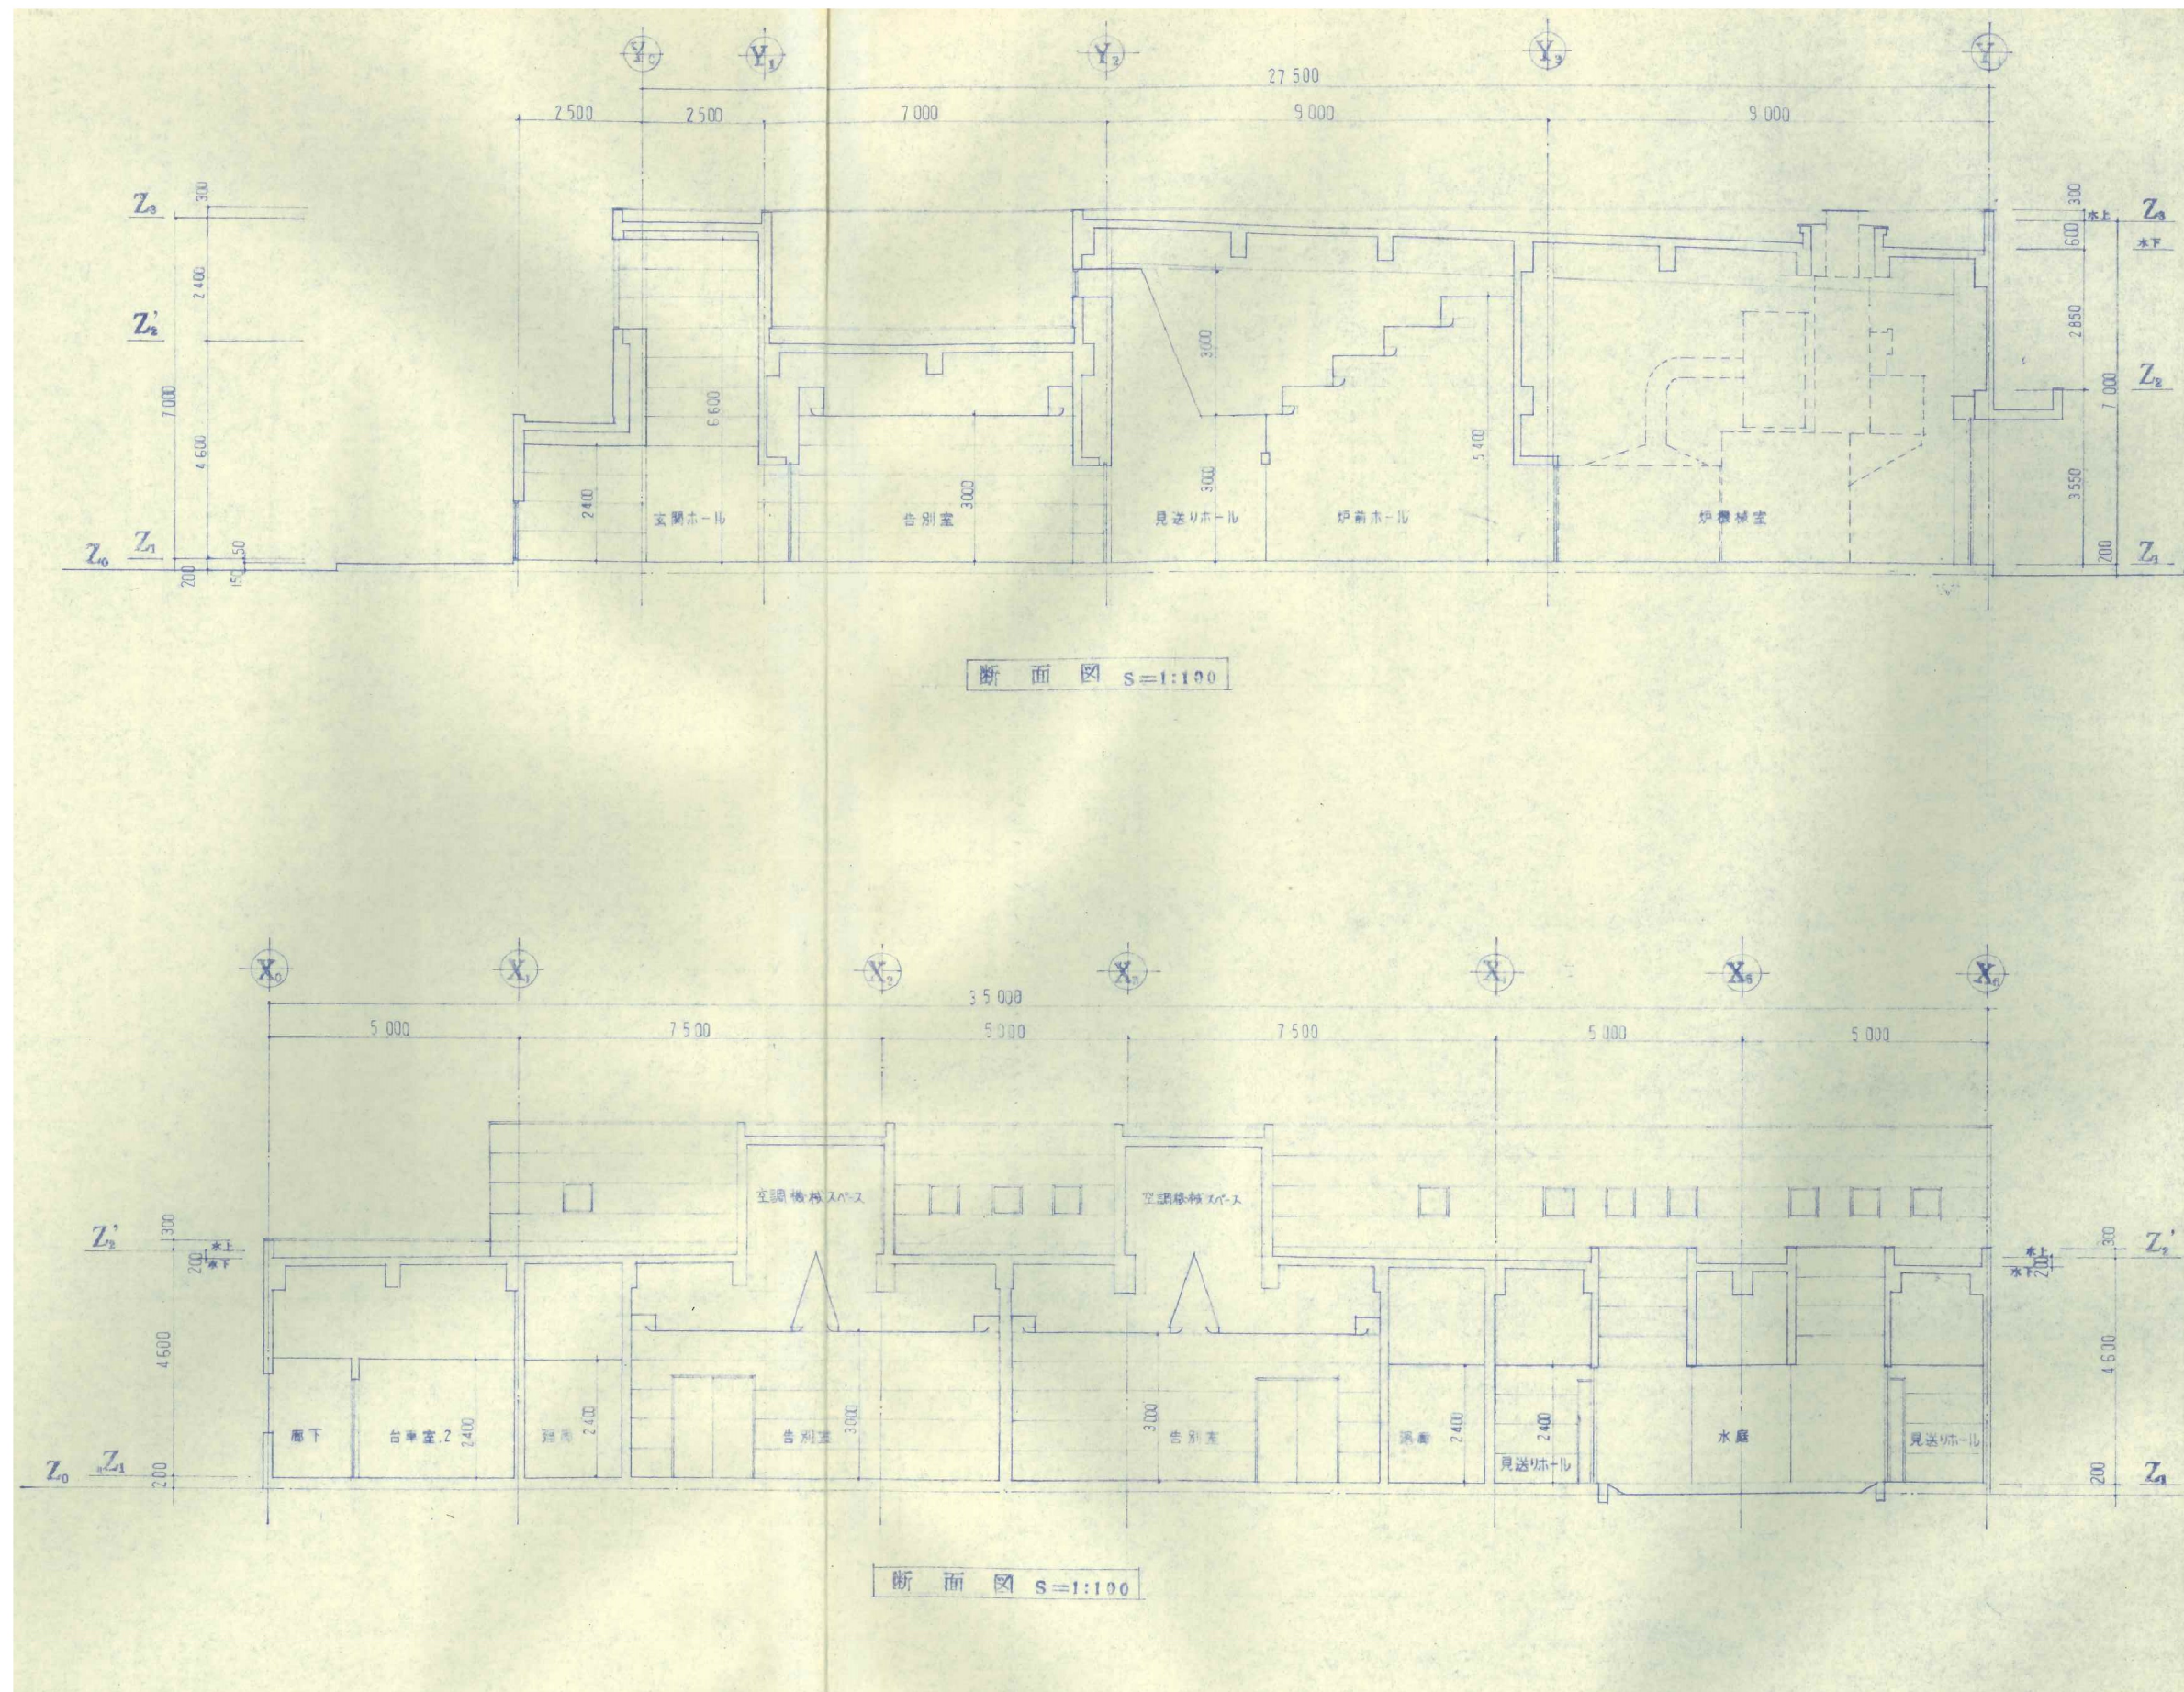※特記事項




※特記事項

株式会社 かめお設計
KAMEO ARCHITECTURAL OFFICE

DRAWN BY: 高知市一ツ橋町2丁目53番地2
CHECKED BY: 一級建築士事務所(高知)登録第51号 一級建築士登録第78574号
DATE: 亀尾 明宏

工事名 香南斎場照明LED化工事
図面名 火葬棟断面図(参考)

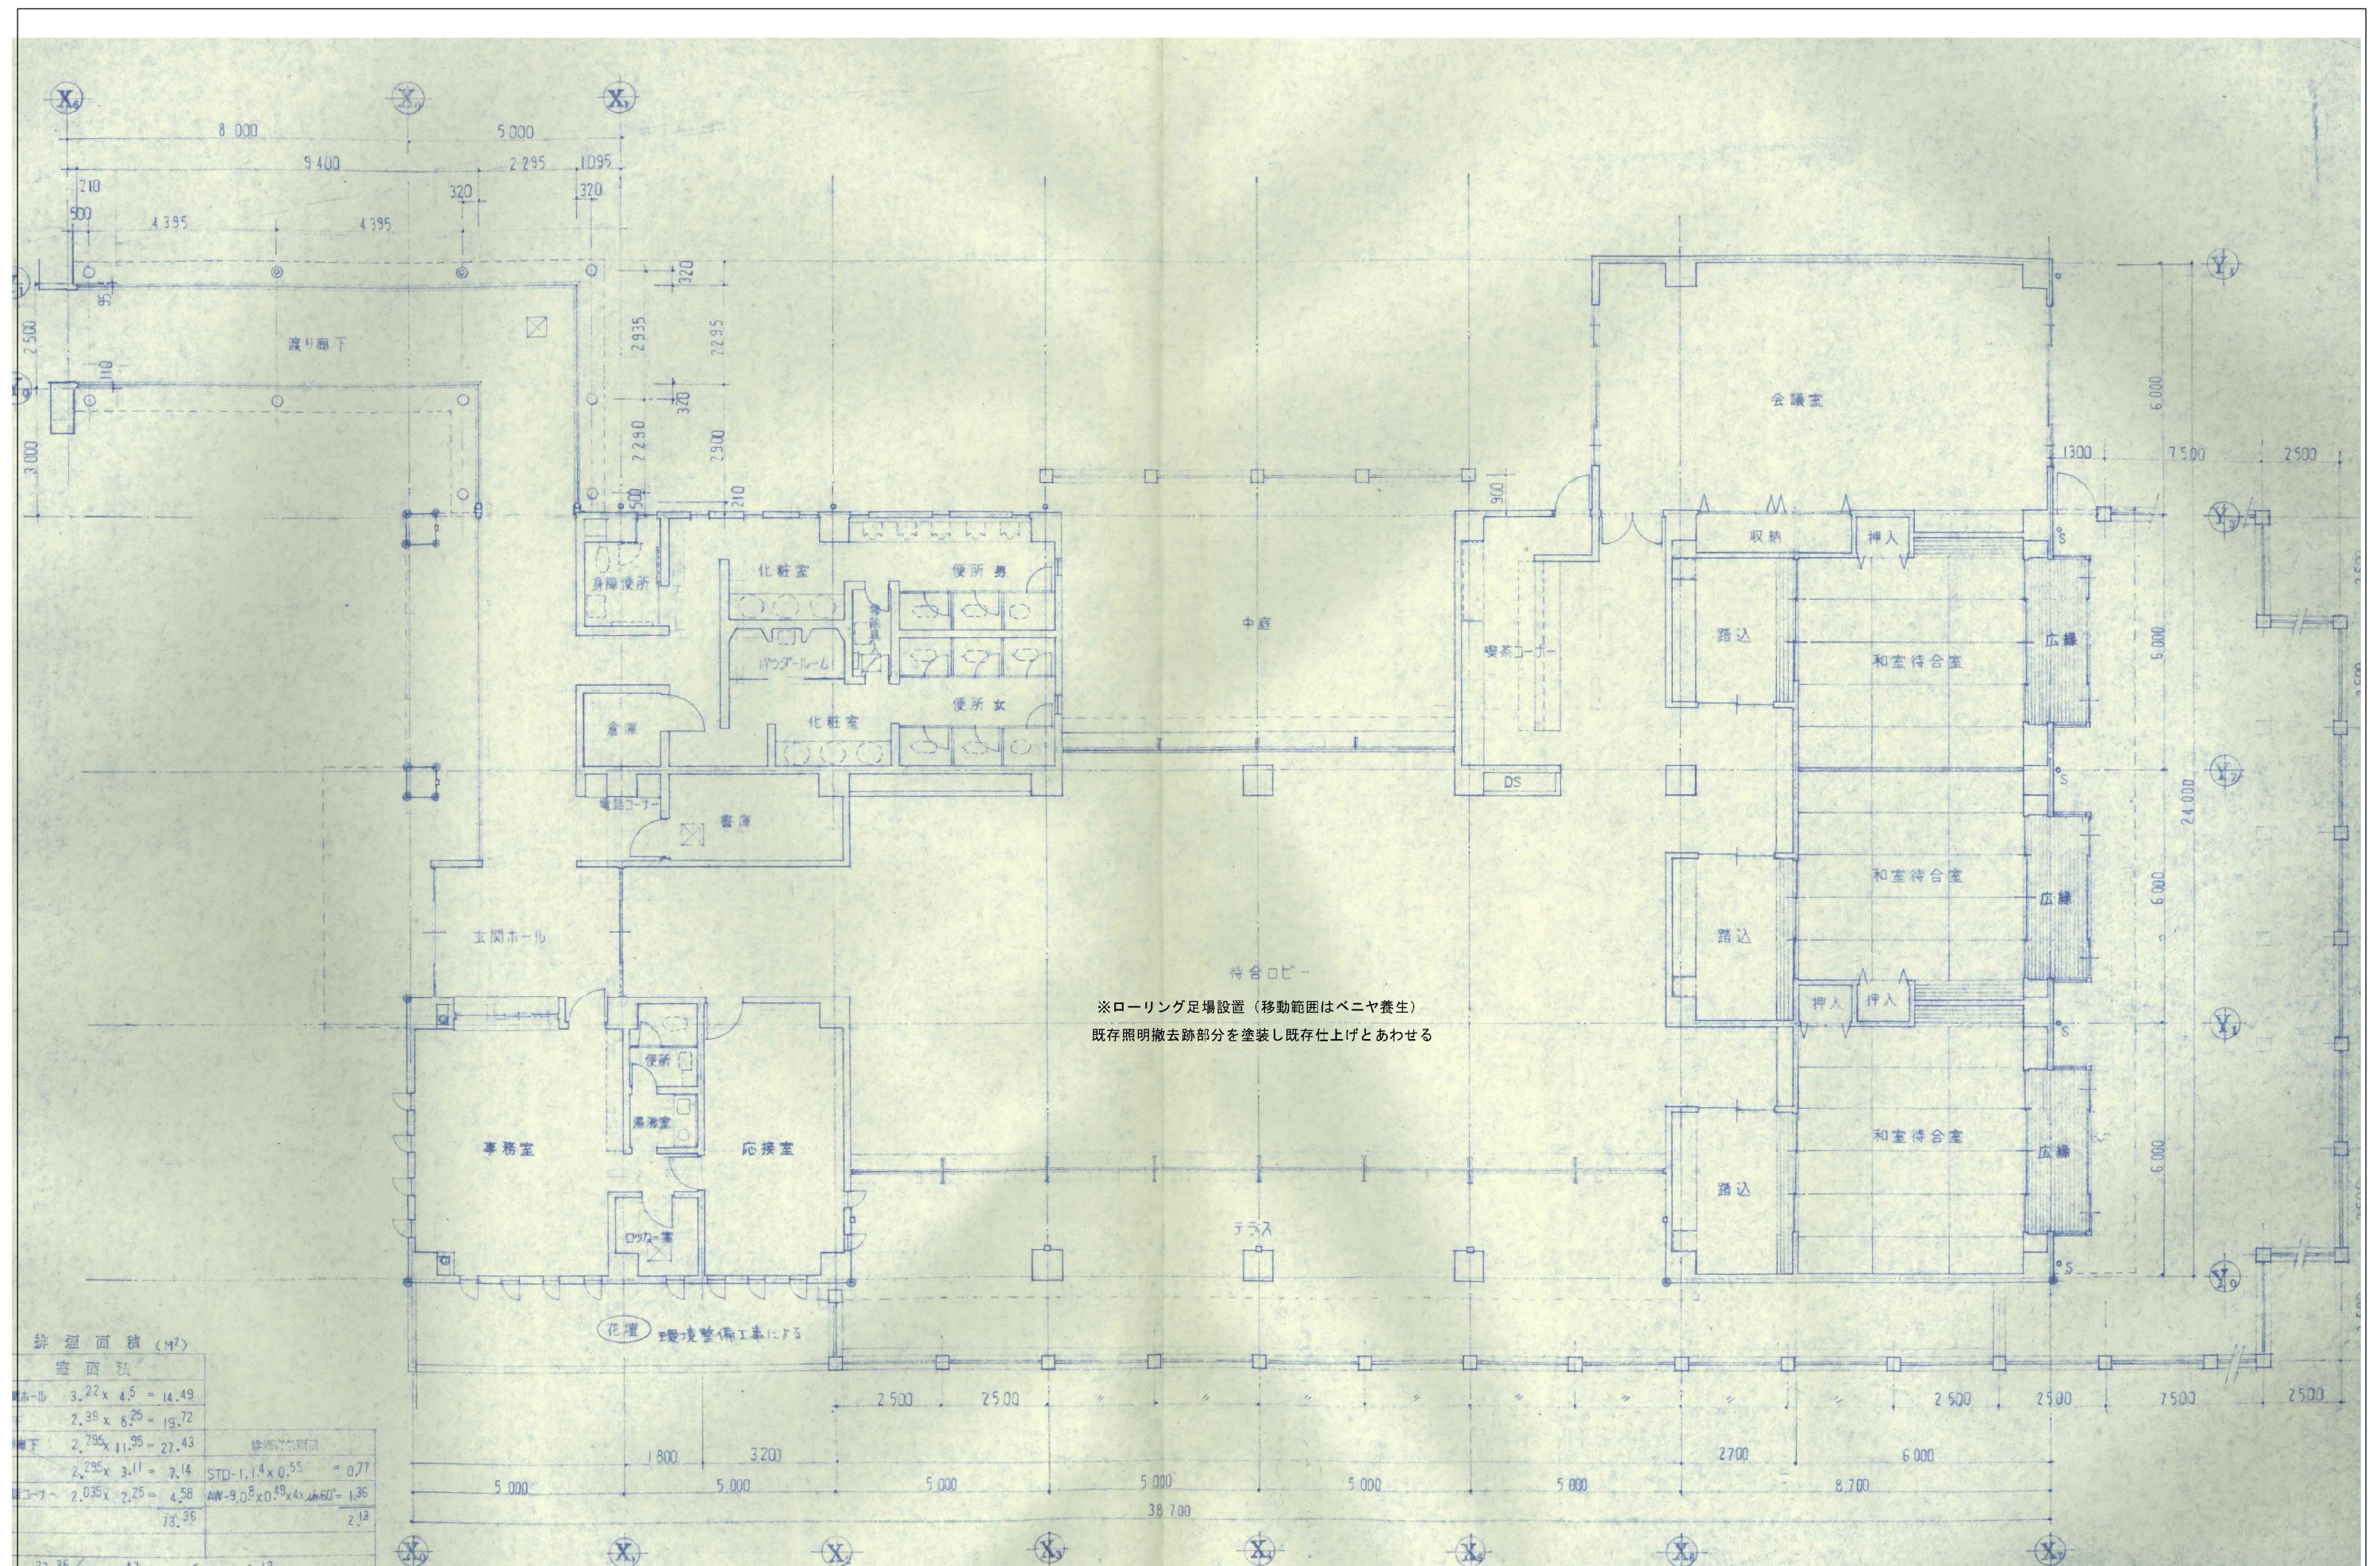NO. E-38
SCALE



※特記事項

株式会社 かめお設計
KAMEO ARCHITECTURAL OFFICE


DRAWN BY: 亀尾 明宏
CHECKED BY:
DATE:
高知市一ツ橋町2丁目53番地2 PHONE 088-822-0507 FAX 088-822-0558
一級建築士事務所(高知)登録第51号 一級建築士登録第78574号

工事名 香南斎場照明LED化工事
図面名 管理棟平面図 (参考)

NO. E-39
SCALE

管理棟						床										巾 木 ・ 腰				壁 ・ 柱 型								梁 型		天 井										摘 要			
階	室 名	内 装 制 限 (下記以上)	スラブ 天 端 (FL±)	床 仕 上 面 レベル (FL±)	天 井 高 CH	床										巾 木 ・ 腰				壁 ・ 柱 型								梁 型		天 井										摘 要			
						外国産御影石本座	アボマール®15	コンクリート金コテ仕上	ビニル床®2.0	ビニル床®3.0	タイルカーペット	ジュートン	畳敷	磁器タイル 300角	ビニル巾木 H75	本製巾木 H75 CL	外国産御影石本座	外国産大理石本座	ビニルクロス	GW®50	縁付合板	コンクリート打放し	吹付タイル	半磁器タイル 100角	アルミバタール®2				RW®15 リブ付 AEF	RW®9	RW®9 AEP	化粧 PB®9	化粧 PB®9 杉板	ビニルクロス	KB®6 AEP	吹付タイル	木毛セメント板®30 打込	張り紙	カーテンボックス ・ ブラインドボックス ・ 木製	作付造作・附属器具・その他			
1	玄関ホール		-50	0	2400		○																																		電話台 — 大理石		
	事務室		-30	0	2400						○																														受付カウンター — 大理石		
	湯沸室 ロッカー室		-30	0	2400				○		M																														ミニキッチンセット W1200・ロッカー壁 — アルミ特殊バッチ450° ロッカー室		
	事務室便所		-30	0	2400				○		M																														(手洗ハコワンダー 設備工事)		
	書庫		-30	0	2400				○		M																														アルミ特殊バッチ450°		
	応接室		-30	0	2400						○																																
	待合ロビー		-50	0	2400 4800		○				○																														化粧廻り — サンメントス MLE-4508 (おかしな床材) アルミバタール		
	喫茶コーナー		-80	-50	2300																																				カウンター・バタール・扇風機		
	和室待合室		-50	+200	2600																																						スライディングドア — 右端 床 袖巾巾スリ板 (タタキ WPC 板巾巾スリ板) 押入 床面 ケヤク床板
	和室路込		-50	0	2180					○		M																															式台 — 御影®40 本座 ライ ディスパンサー — 飾り棚 — ノースウォールカラー
	会議室		-30	0	2600							○																															450° 飾り棚 — ノースウォールカラー
	化粧室		-50	0	2400		○		○																																		化粧鏡 (洗顔カウンター・パウダールームカウンター 設備工事) 掃除具入内 ステンレスラック・スチール 扉上点検ハッチ 600° アルミ特殊バッチ 450°
		便所 男, 女		-50	-10	2410		○																																			
身障便所			-50	0	2400																																					手摺 設備工事	
			-30	0	2400					○																																	
倉庫			-30	0	2400					○		M																															
2	機械室		0	0			○																																				機械室壁
1	渡り廊下		-50	0	2400		○																																				アルミ特殊バッチ 450°

■ 法定不燃・準不燃・難燃認定番号リスト				■ 略記号				■ 一般事項 (特記なき限り下記事項による)			
石綿スレート	不燃	第1001号	(通則)	SOP	合成樹脂調合ペイント	PB	セッコロボード	C	コンクリート打放し	・ベニヤ板は2層ベニヤコア合板とし、ペイント下地の場合は	・内外壁石壁は既設工と工事 但し化粧壁、使用性
セッコロボード (PB) 12mm以上	不燃	第1003号	(通則)	AEP	アクリル樹脂エマルジョンペイント	FB	フラットバー	CB	コンクリートブロック	・床下地は	・床下地は
9mm, 12mm	準不燃	第2015号	(通則)	EP	酢酸ビニル樹脂エマルジョンペイント	TB	テラゾーブロック	ALC	軽量気泡コンクリート	・床下地は	・床下地は
不燃セッコロ積層板 9mm	不燃	第1004号	(通則)	VP	溶剤形塩化ビニル樹脂系ペイント	SUS	ステンレス	LGS	軽量鉄骨下地	・床下地は	・床下地は
化粧セッコロボード 12mm以上	不燃	第1007号	(通則)	CL	クリヤラッカー	AL	アルミ	S	鉄製	・床下地は	・床下地は
9mm	準不燃	第2016号	(通則)	OS	オイルステイン			W	木製	・床下地は	・床下地は
岩綿吸音板	不燃	第1021号	(通則)	OSW	オイルステイン ワックス塗					・床下地は	・床下地は
石綿けい酸カルシウム板	不燃	第1051号	(通則)	OSCL	オイルステイン クリヤラッカー塗					・床下地は	・床下地は
化粧石綿けい酸カルシウム板	不燃	第1101号	(通則)	FP	フタル酸樹脂エマルジョンペイント					・床下地は	・床下地は
壁紙材料	難燃材料	第0002号	(通則)							・天井見切は	・天井見切は
										・下り天井の壁部分は軽鉄下地プラスターボード厚12とし、	・下り天井の壁部分は軽鉄下地プラスターボード厚12とし、
										出隅の見切縁はアルミ製材とする。	出隅の見切縁はアルミ製材とする。

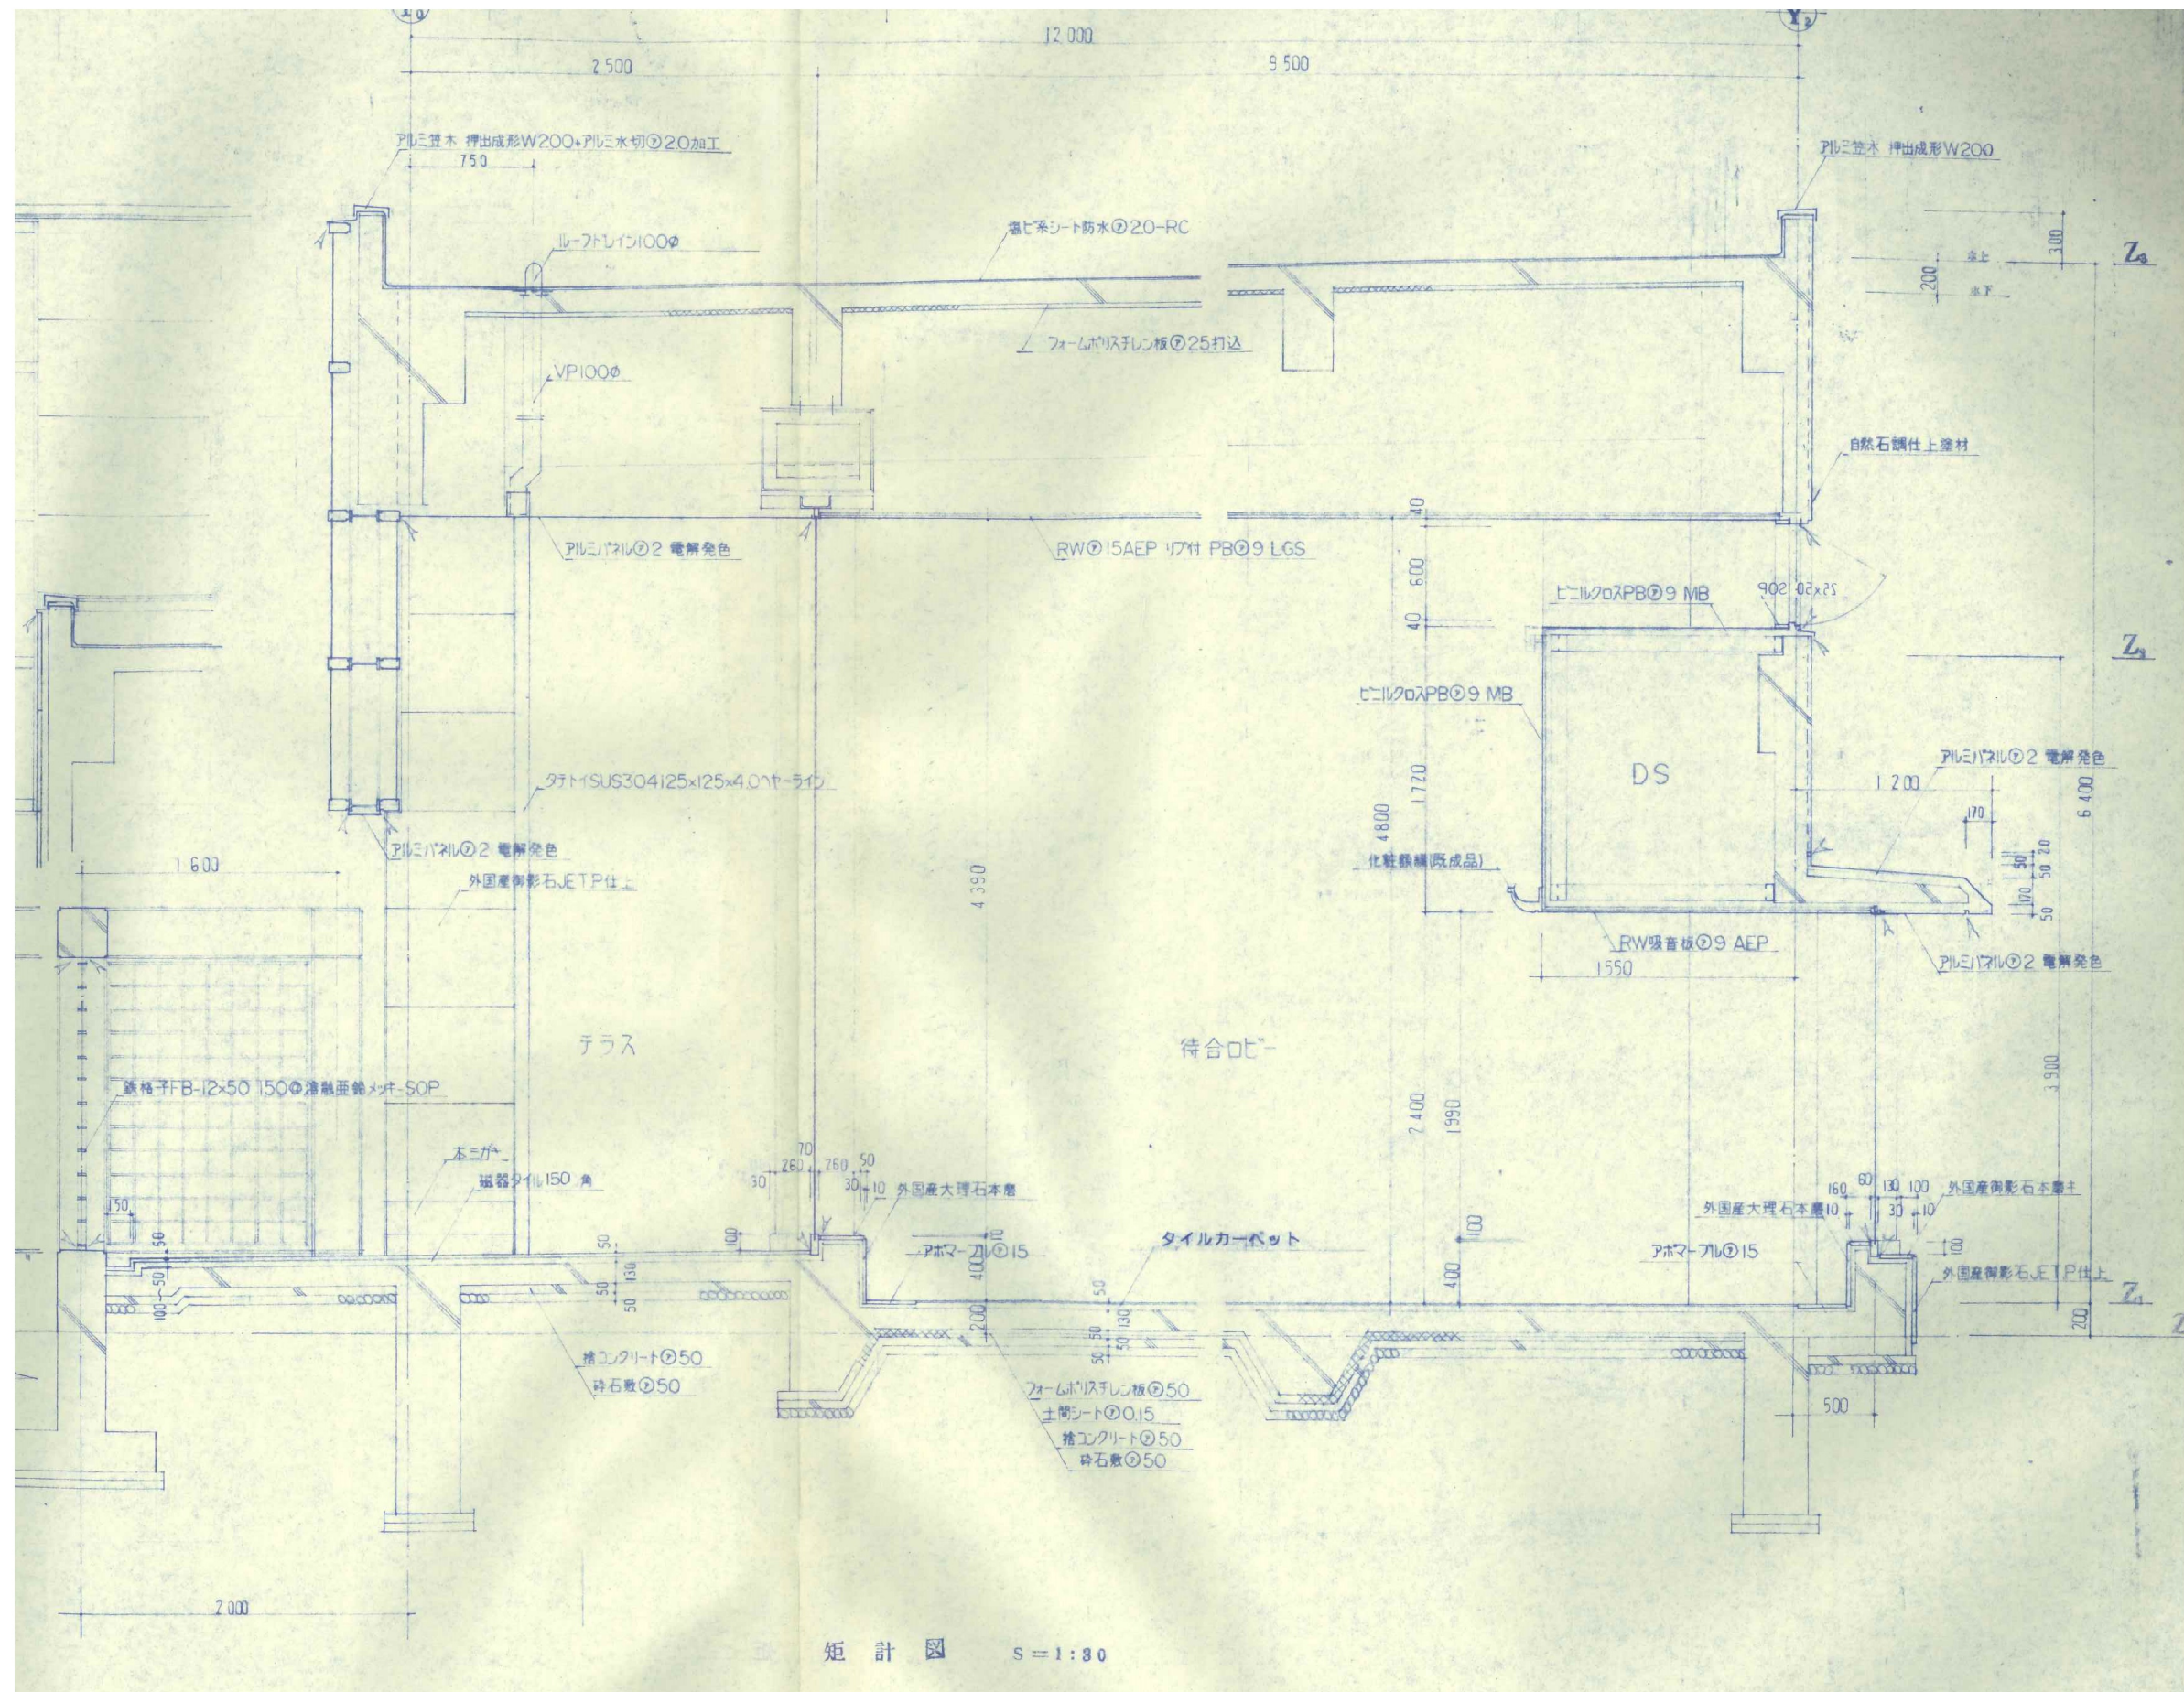

※特記事項



株式会社 かめお設計
KAMEO ARCHITECTURAL OFFICE

DRAWN BY:

CHECKED BY:

DATE:

高知市一ツ橋町2丁目5番地2 PHONE 088-822-0507 FAX 088-822-0558
一級建築士事務所(高知)登録第51号 一級建築士登録第78574号

亀尾 明宏

工事名

香南斎場照明LED化工事

図面名

管理棟矩計図 (参考)

NO.

E-41

SCALE